
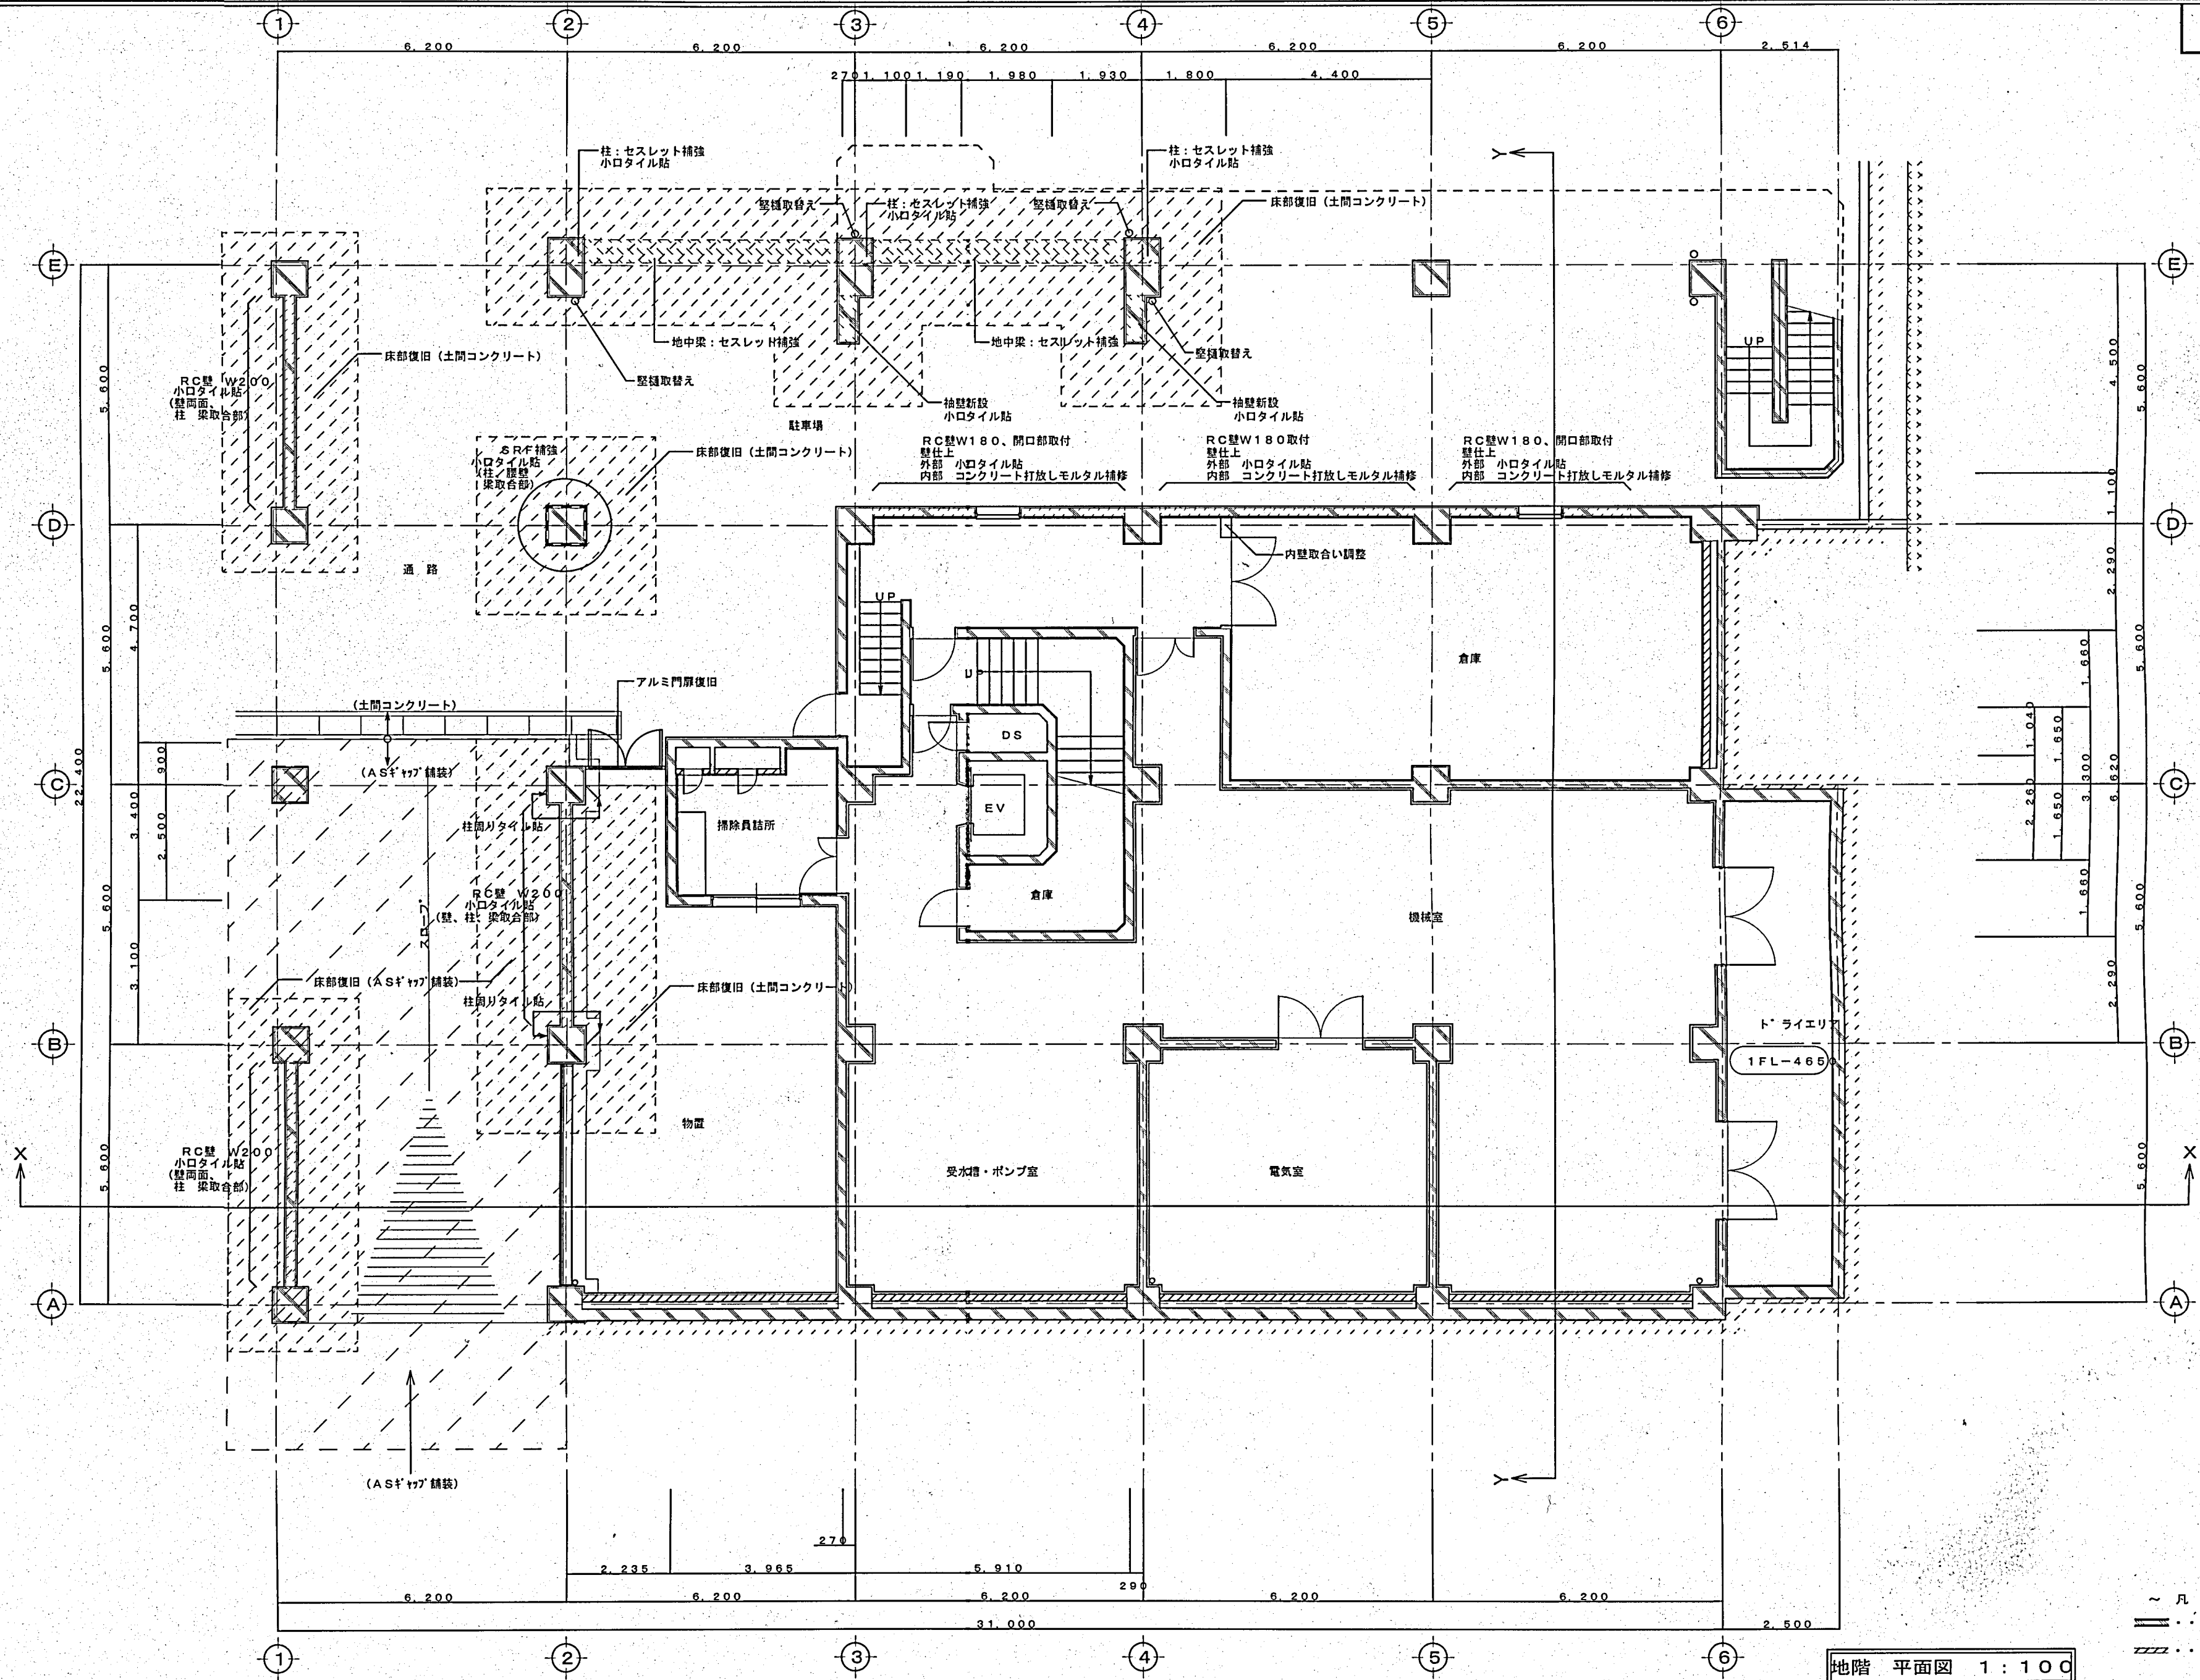


前面道路 国道369号線  
車道

〇 歩道


〘 〙 掘削部分を示す。


 谷建設 株式会社	日付	校 印 製図			工事名称 商工観光館本館耐震改修工事	竣工図	A
	縮尺 1:300				図面名称 配置図(改修後)		



地階 平面図 1:100


~ 凡例 ~  
 ..... RC壁  
 ..... CB壁


 谷建設 株式会社	日付	工事名称 商工観光館本館耐震改修工事			竣工図	A
	縮尺	1:100	検	印	製図	14
					図面名称	53
					B-1階 平面図 (改修後)	

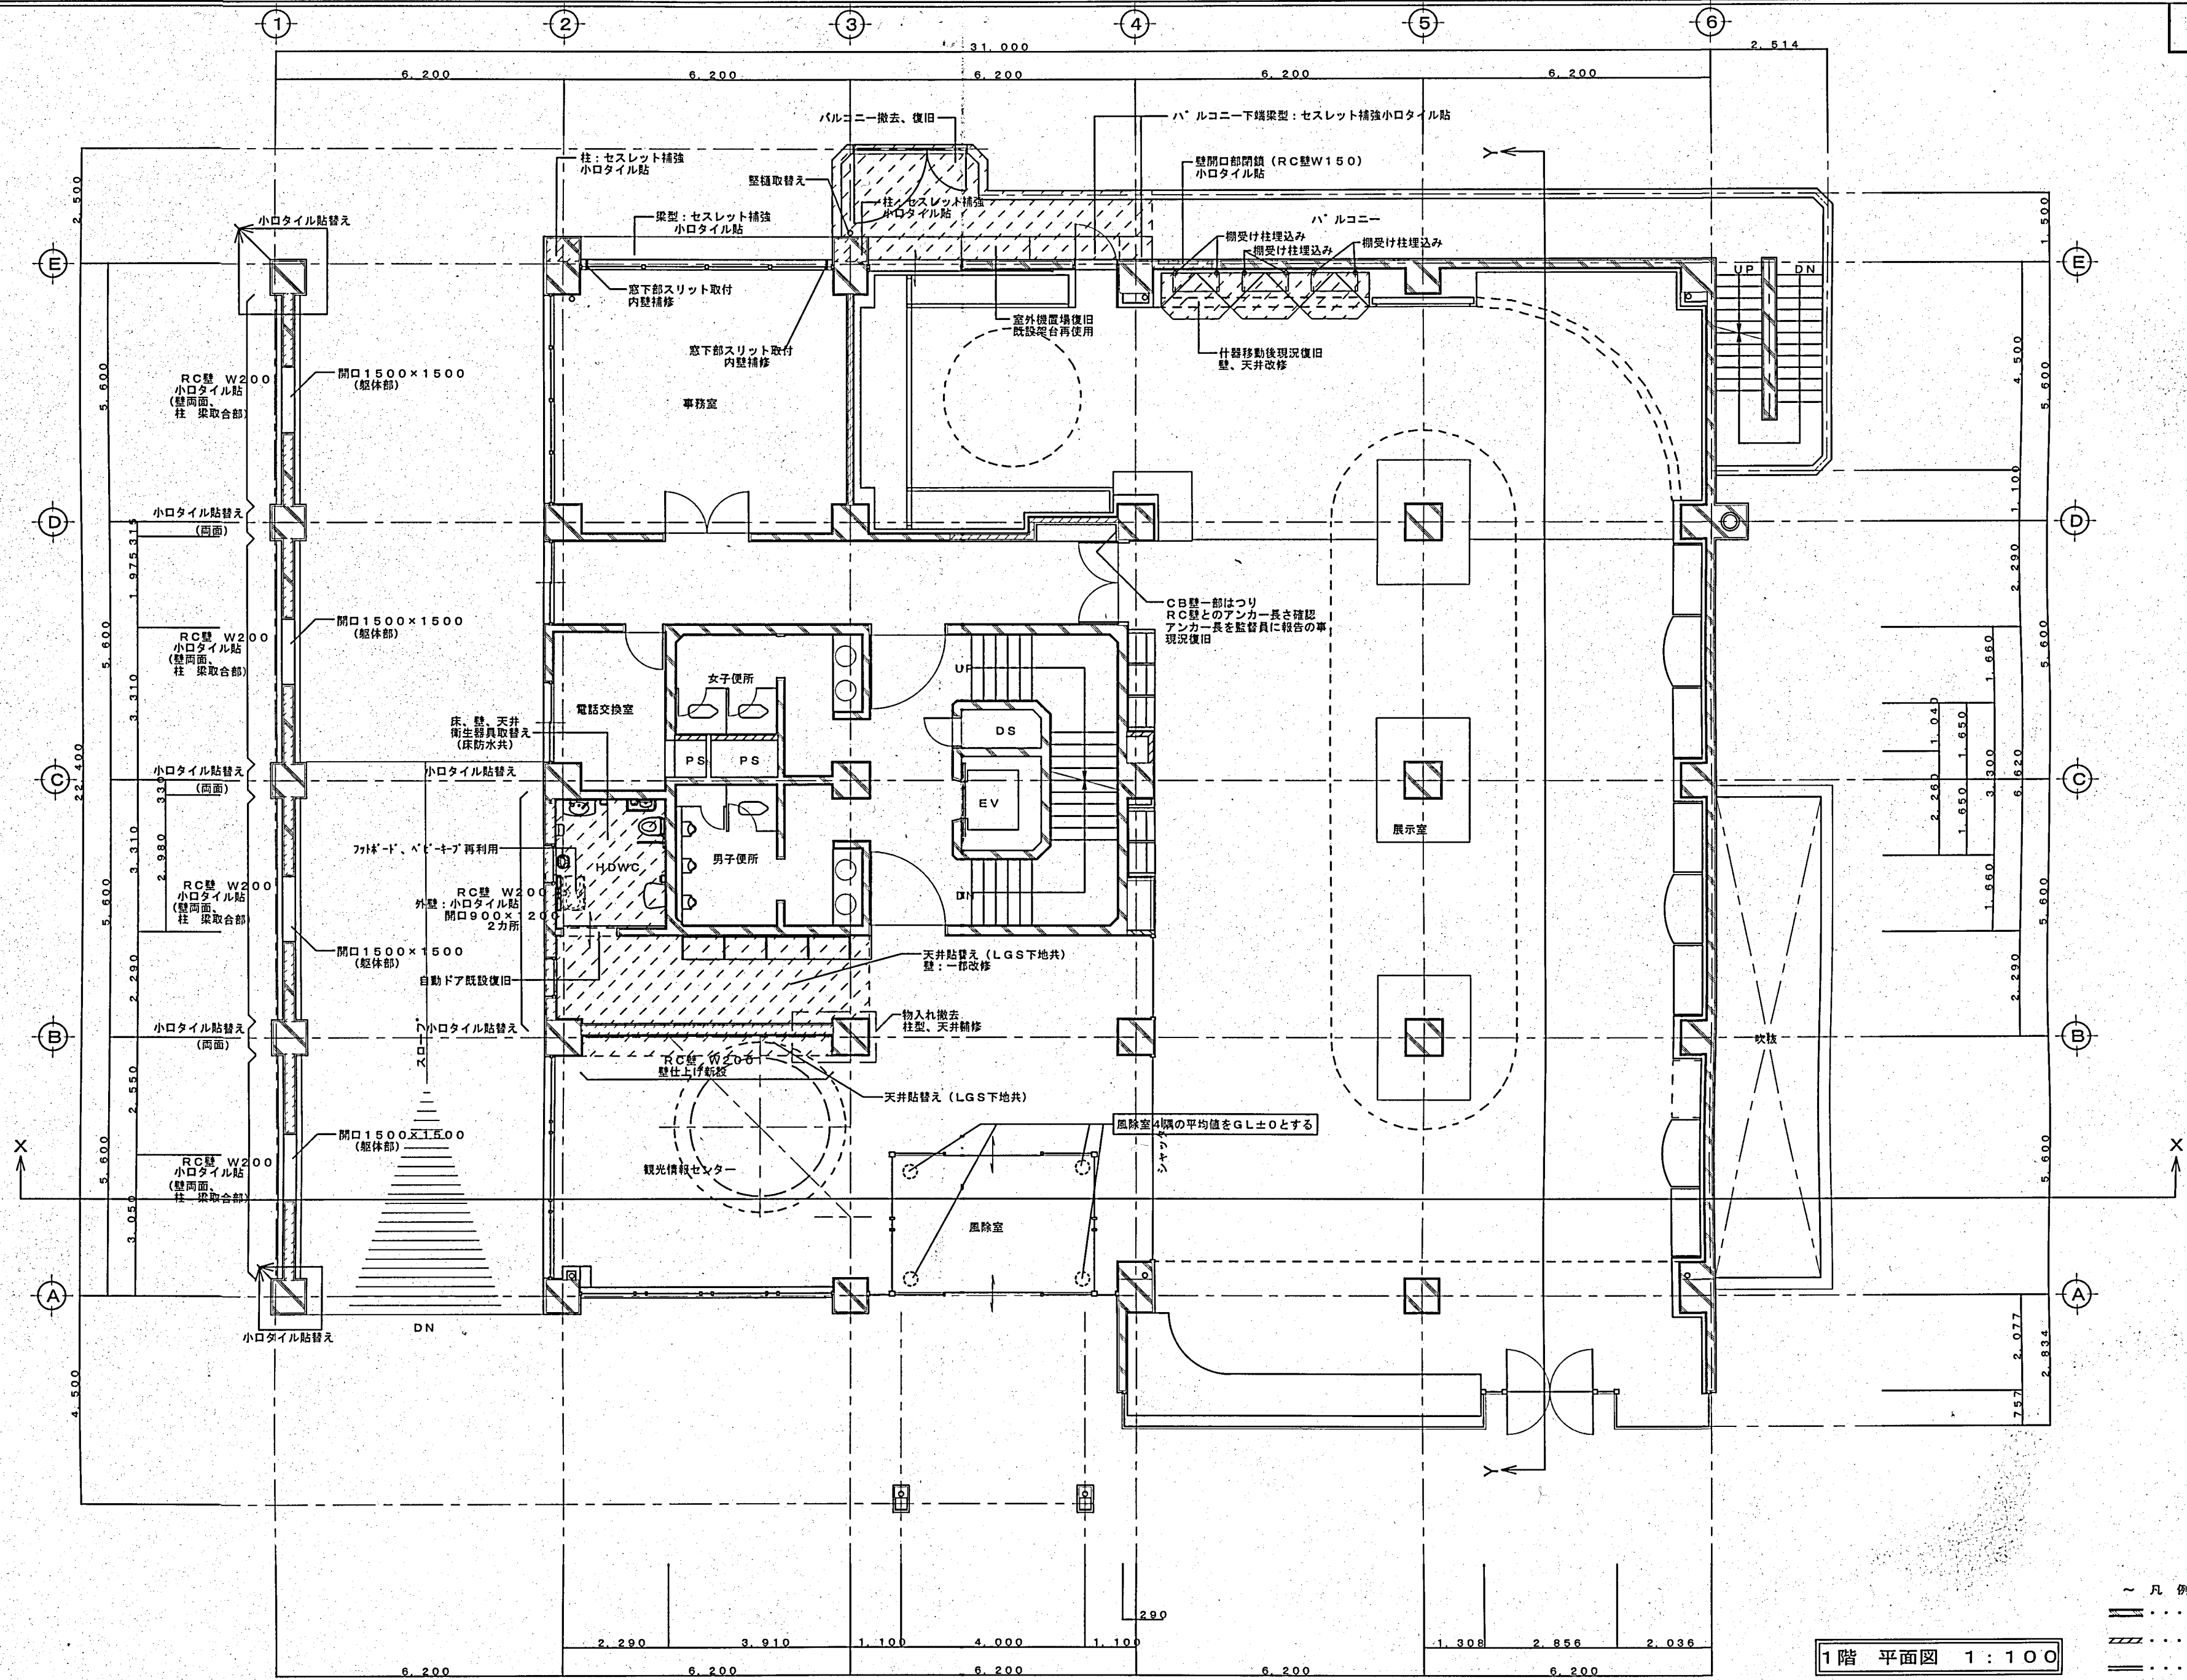

1階 平面図 1:100


- ~ 凡例 ~
- RC壁
  - CB壁
  - 軽鉄間仕切壁


 谷建設 株式会社	日付	検 印			工事名称	竣工図	A
	縮尺	1:100	製図	製図	商工観光館本館耐震改修工事	16	
					図面名称	1階 平面図 (改修後)	53

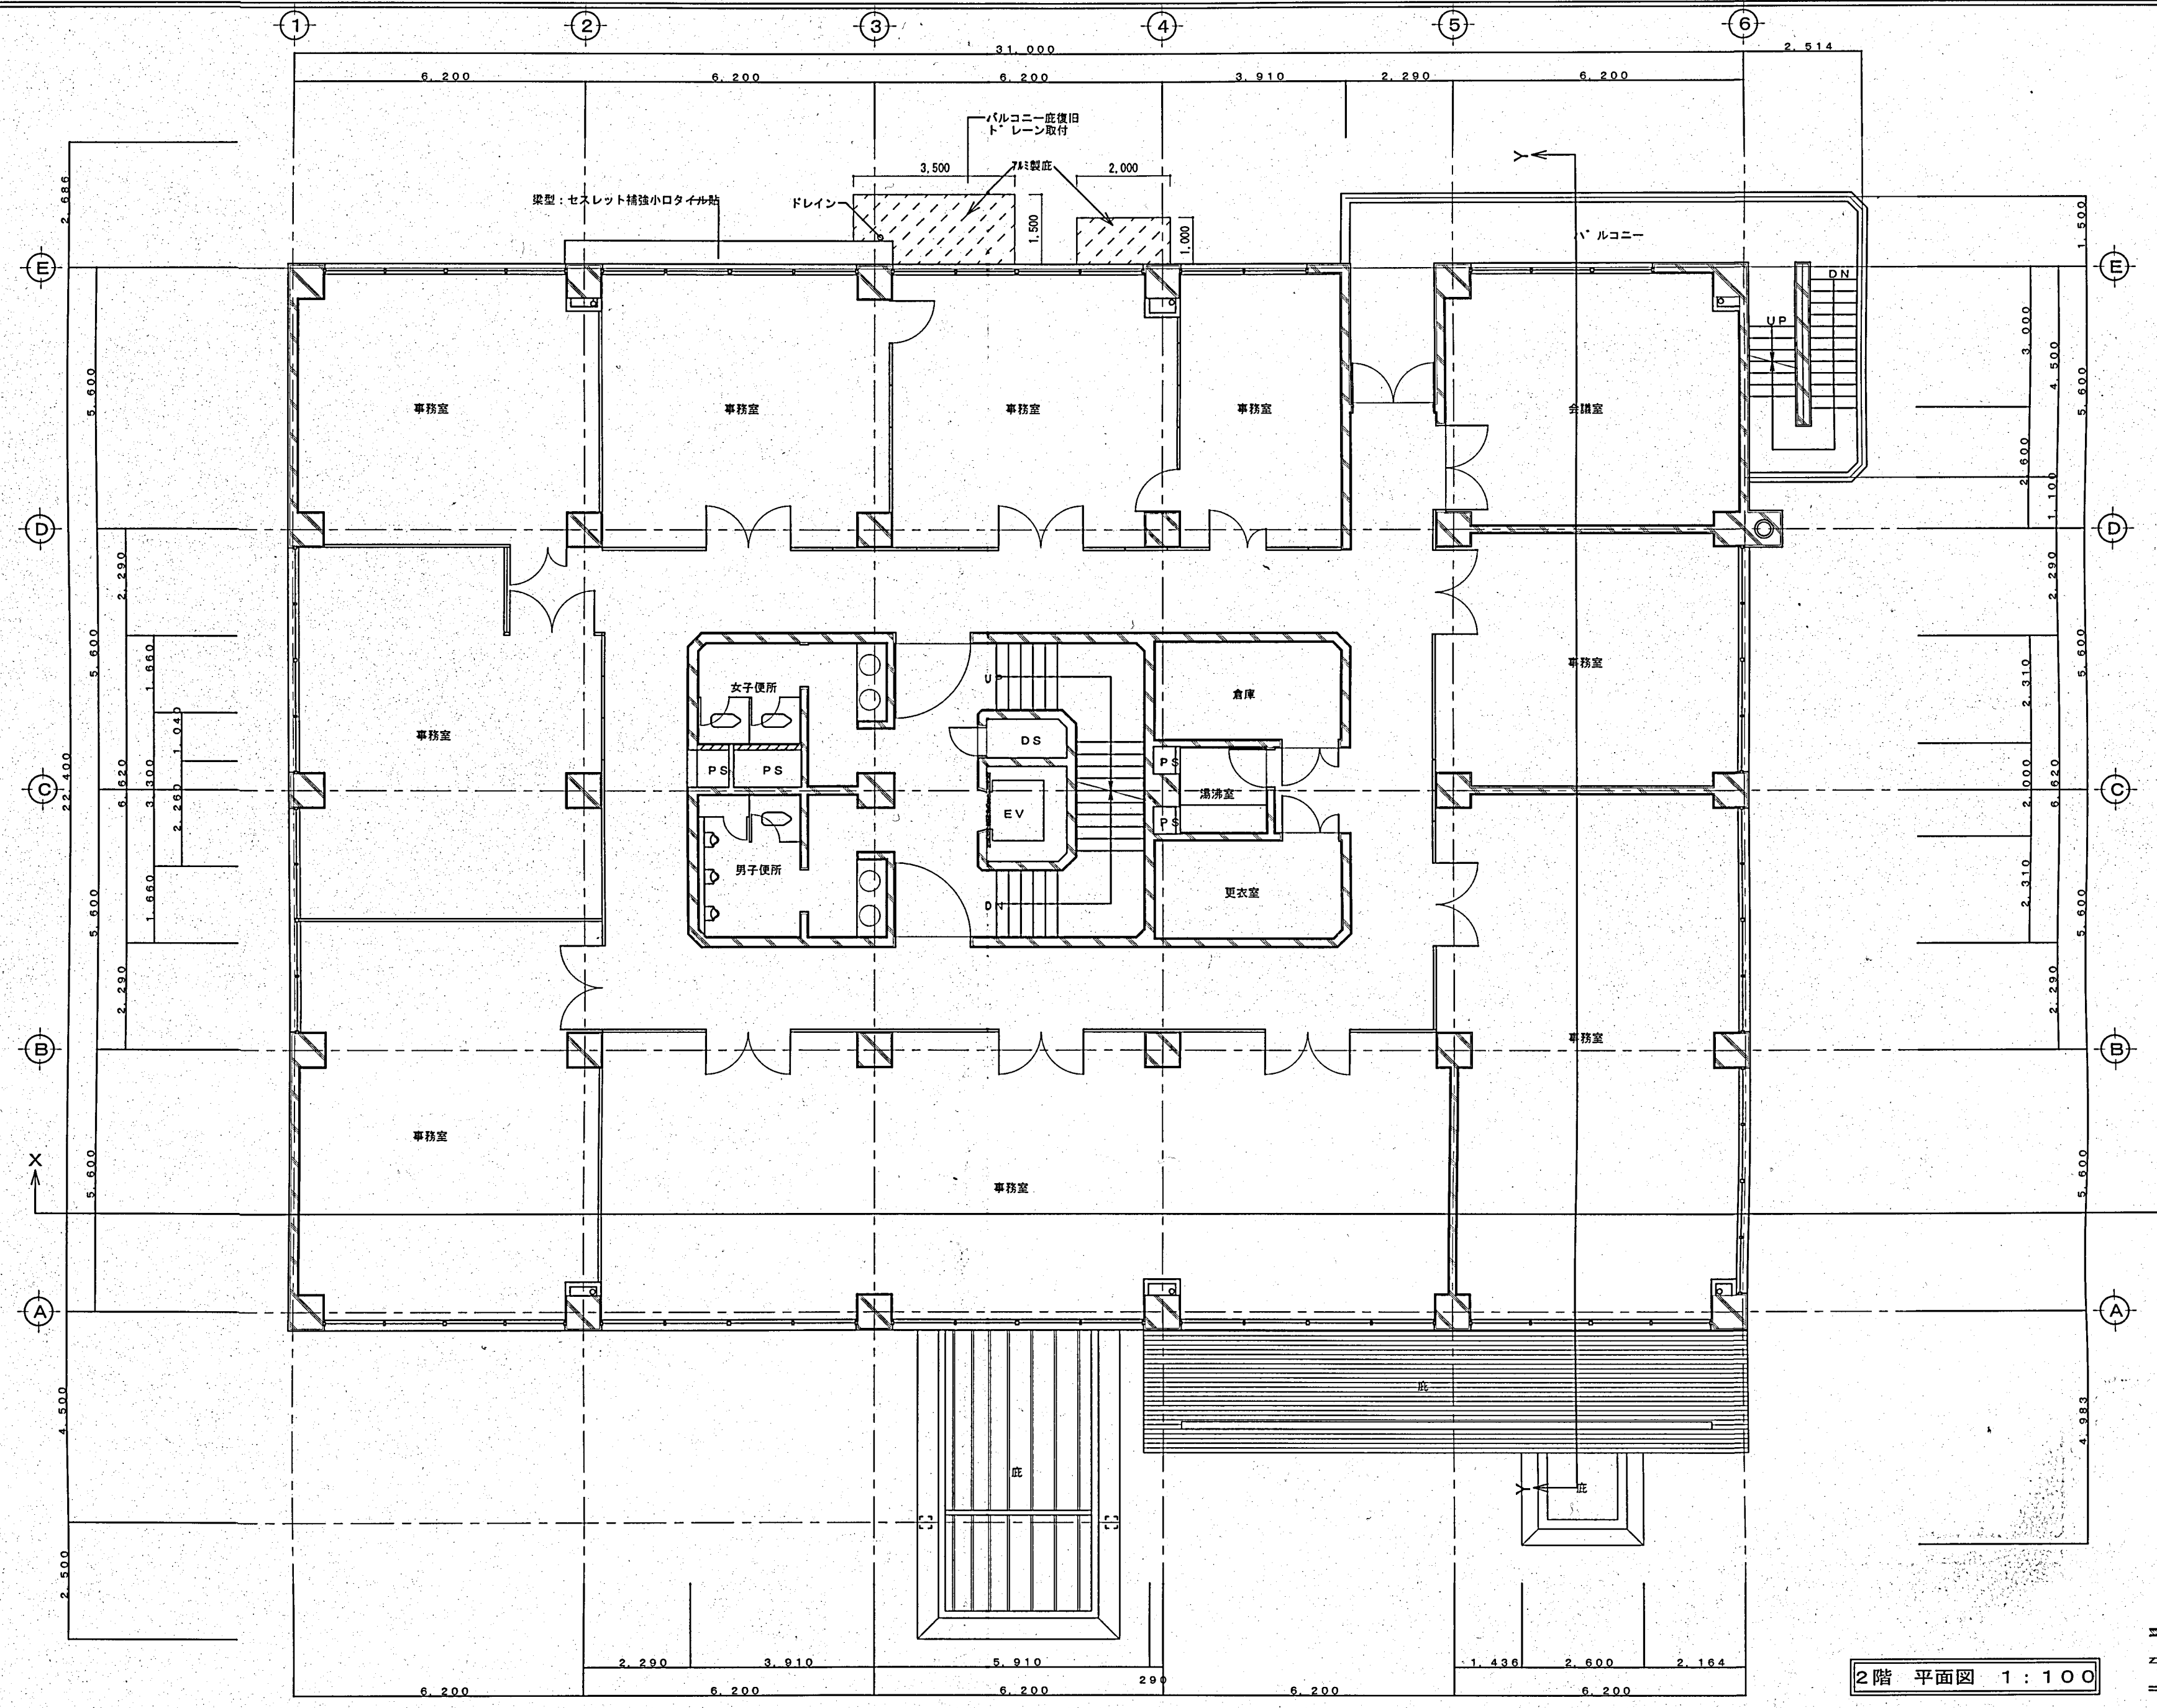

2階 平面図 1:100

- ~ 凡例 ~
- RC壁
  - CB壁
  - 軽鉄間仕切壁


 谷建設 株式会社	日付		工事名称	工商観光館本館耐震改修工事	竣工図	A
	縮尺	1:100	製図			18
			図面名称	2階 平面図 (改修後)		53

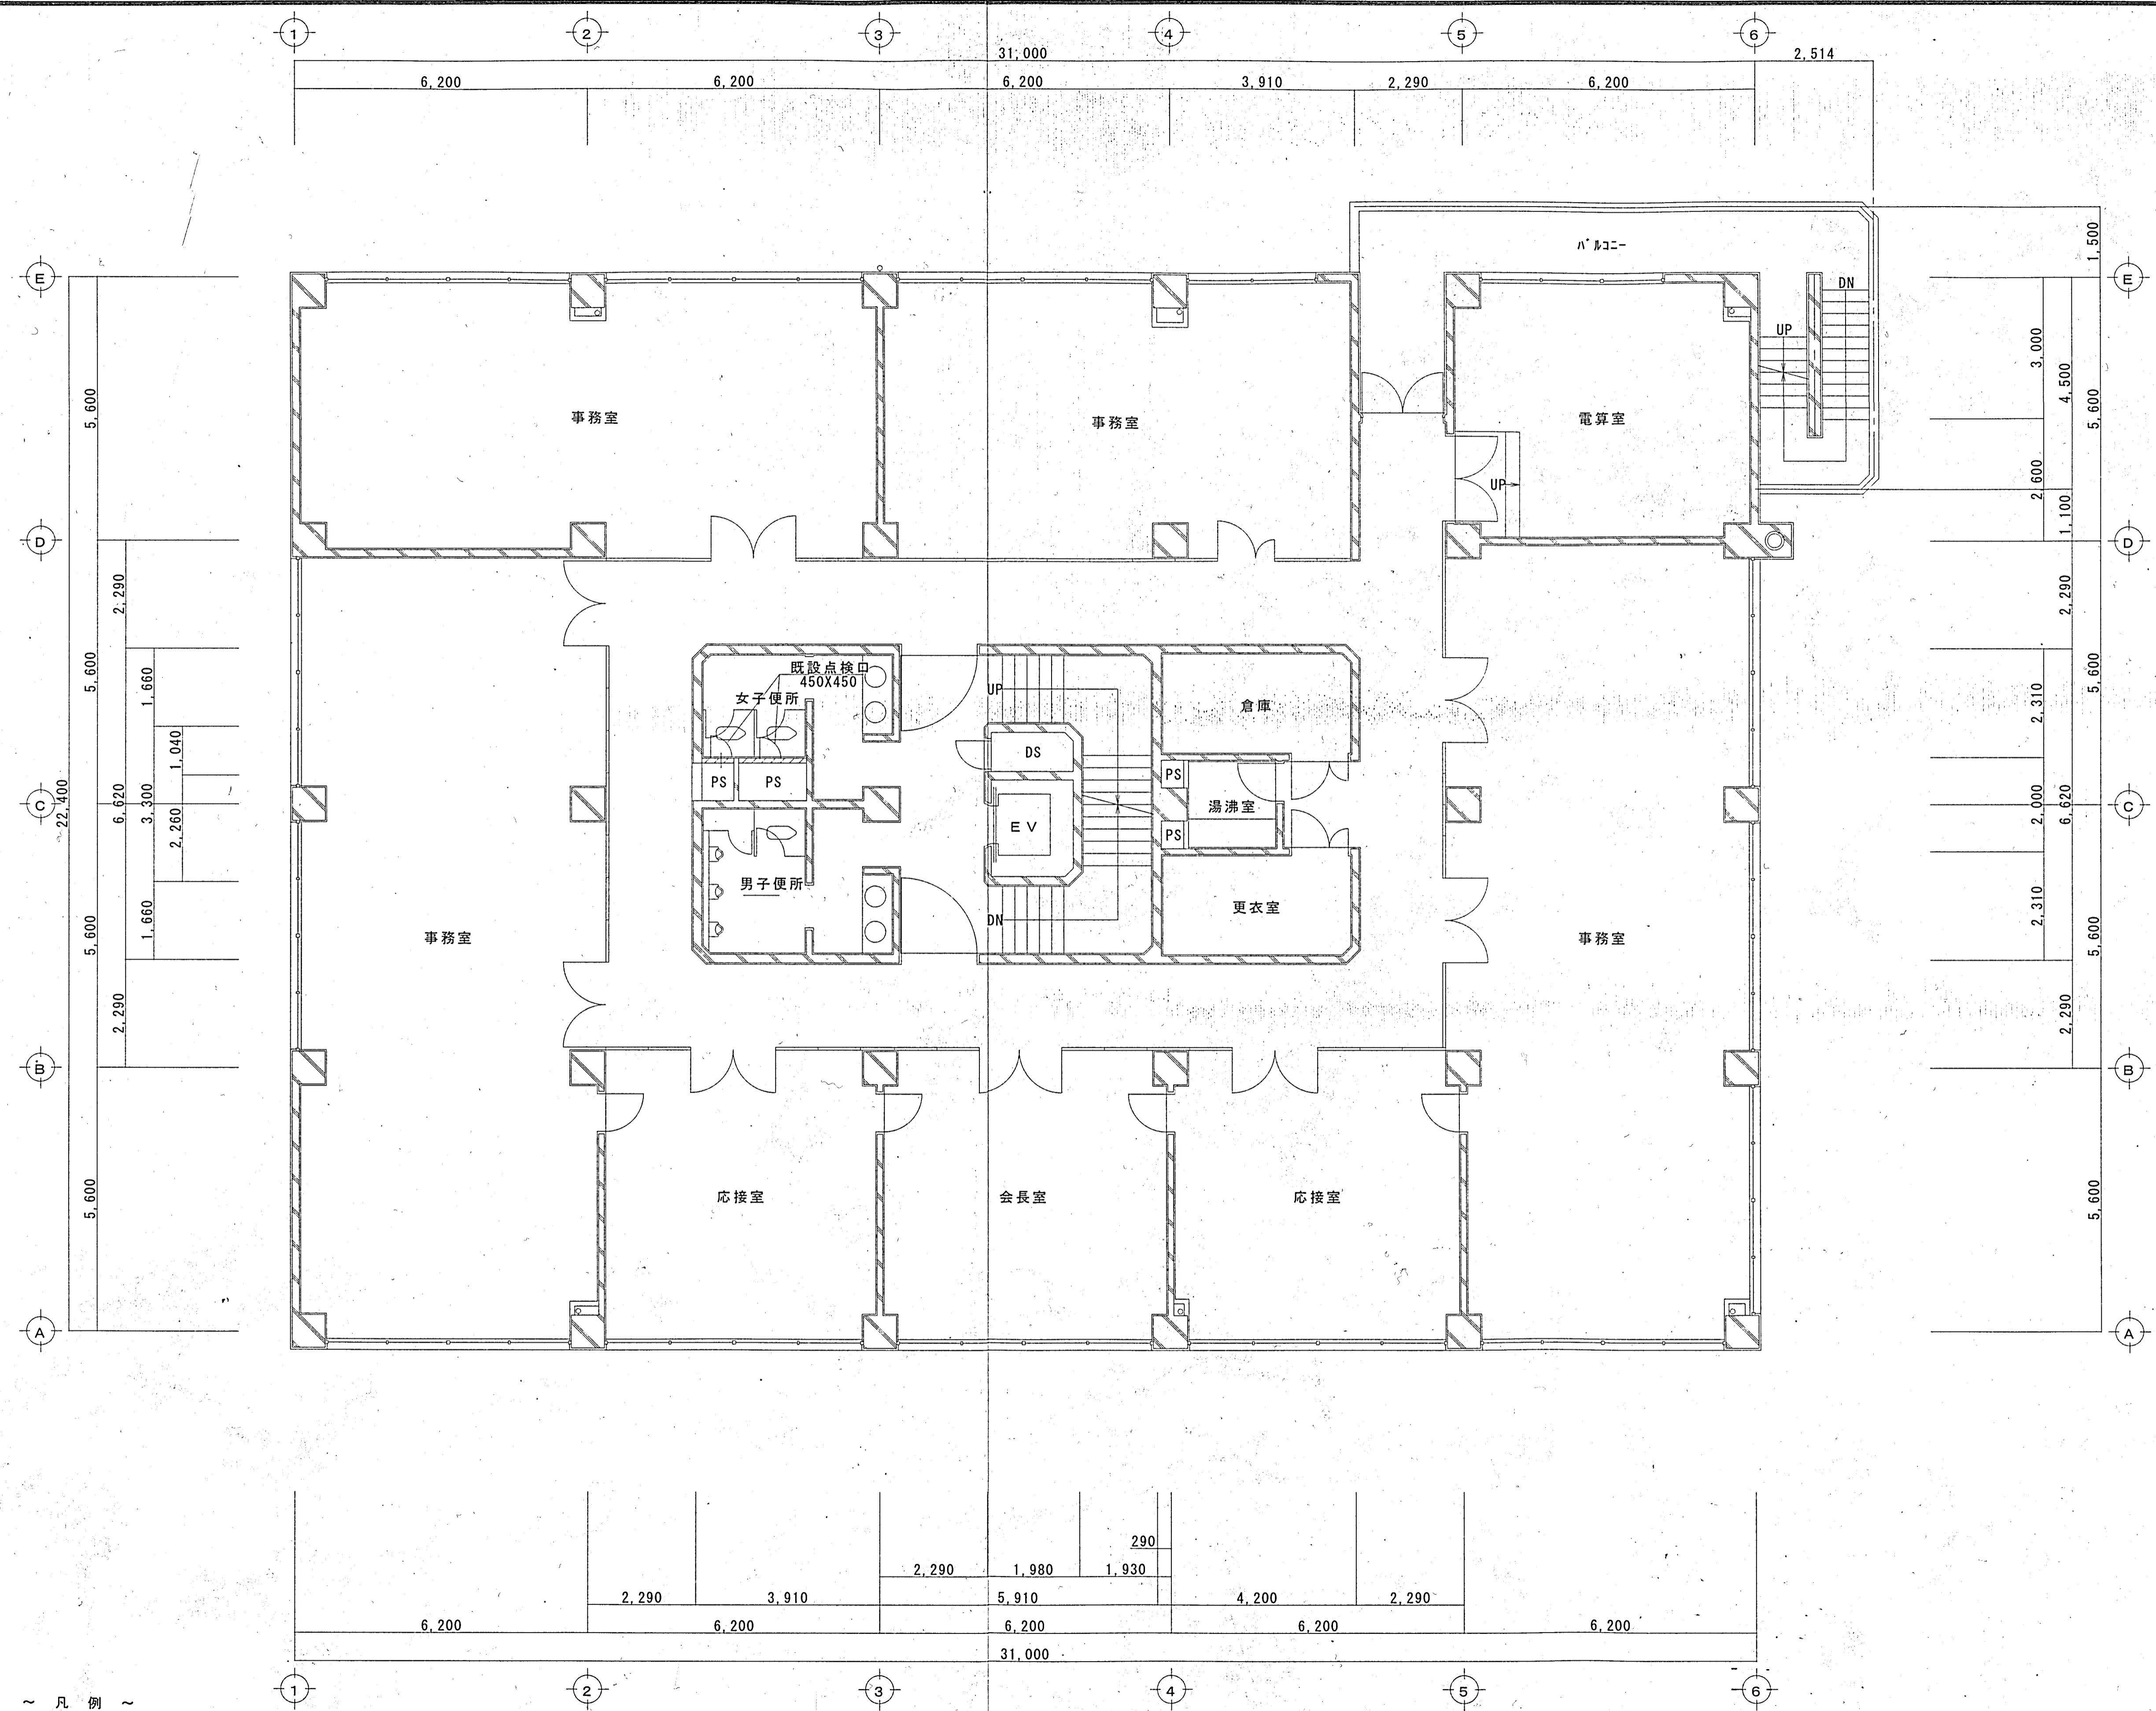

- ~ 凡例 ~
- RC壁
  - CB壁
  - 軽鉄間仕切壁

3階 平面図 1:100


納入先	奈良県中小企業会館 殿
株式会社 日立ビルシステム	図番 D-06

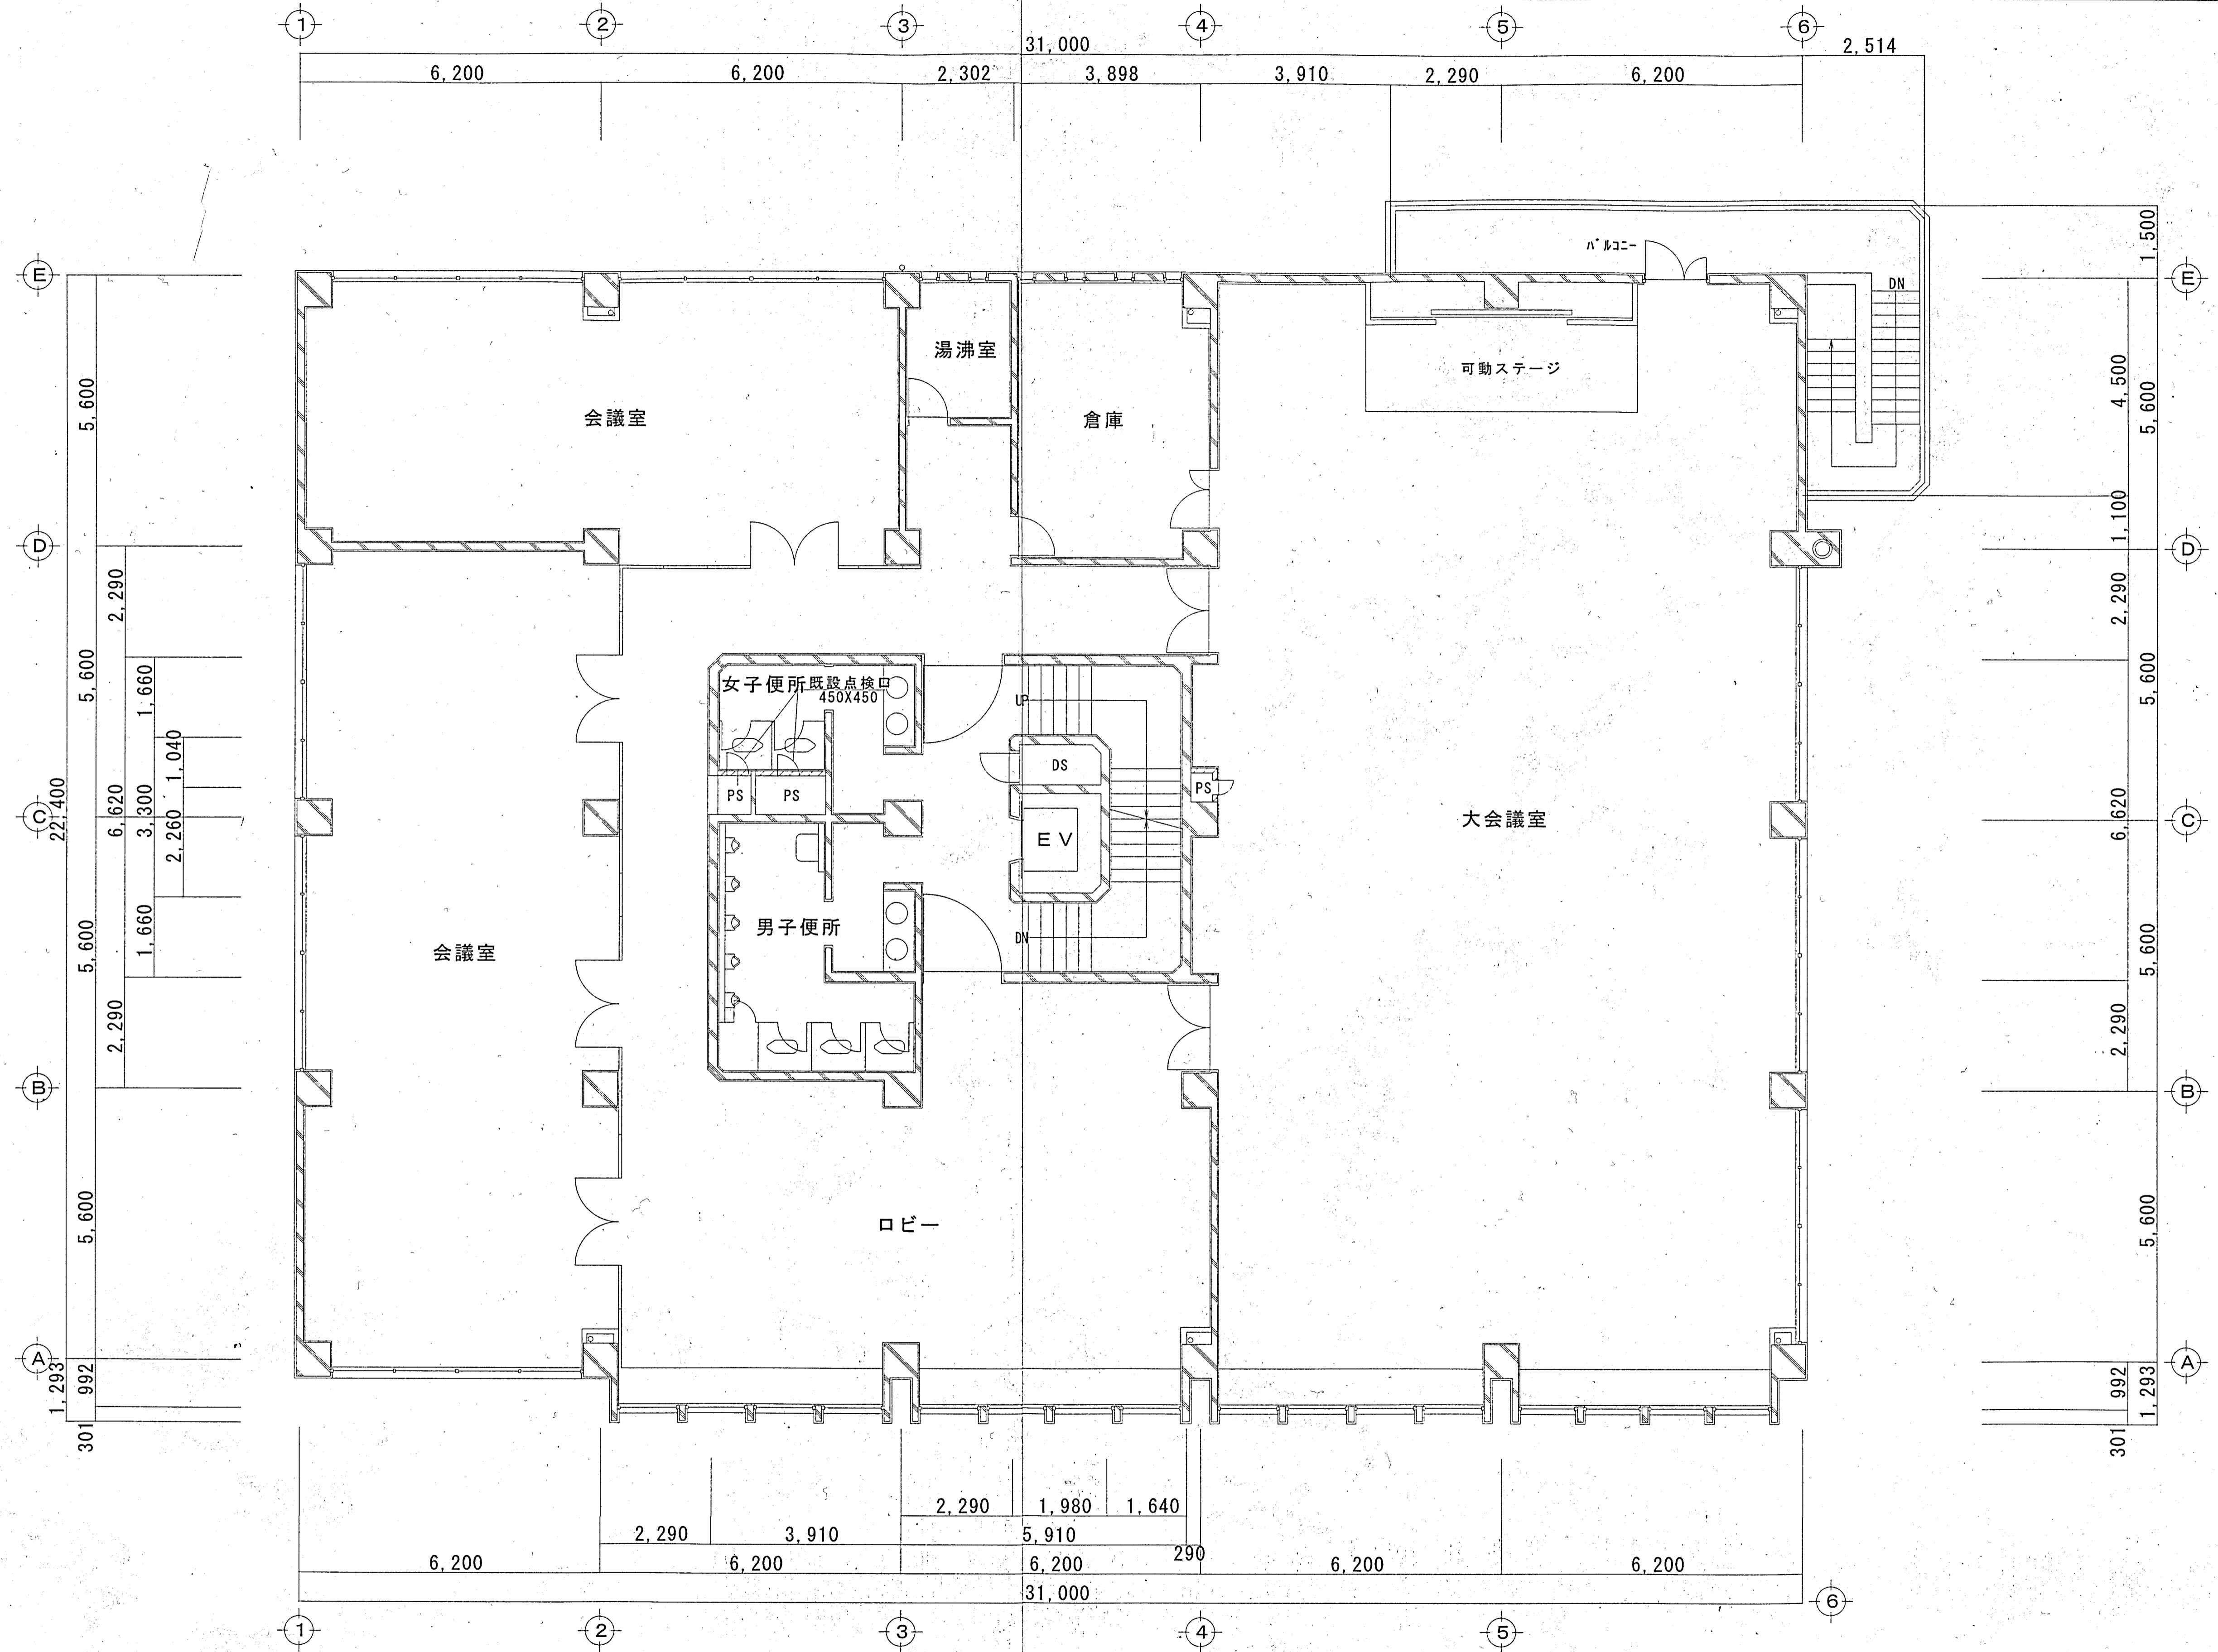

- ~ 凡例 ~
- ..... RC壁
  - ..... CB壁
  - ..... 軽鉄間仕切壁

4階 平面図 1:100


納入先	奈良県中小企業会館 殿
株式会社 日立ビルシステム	図番 D-07

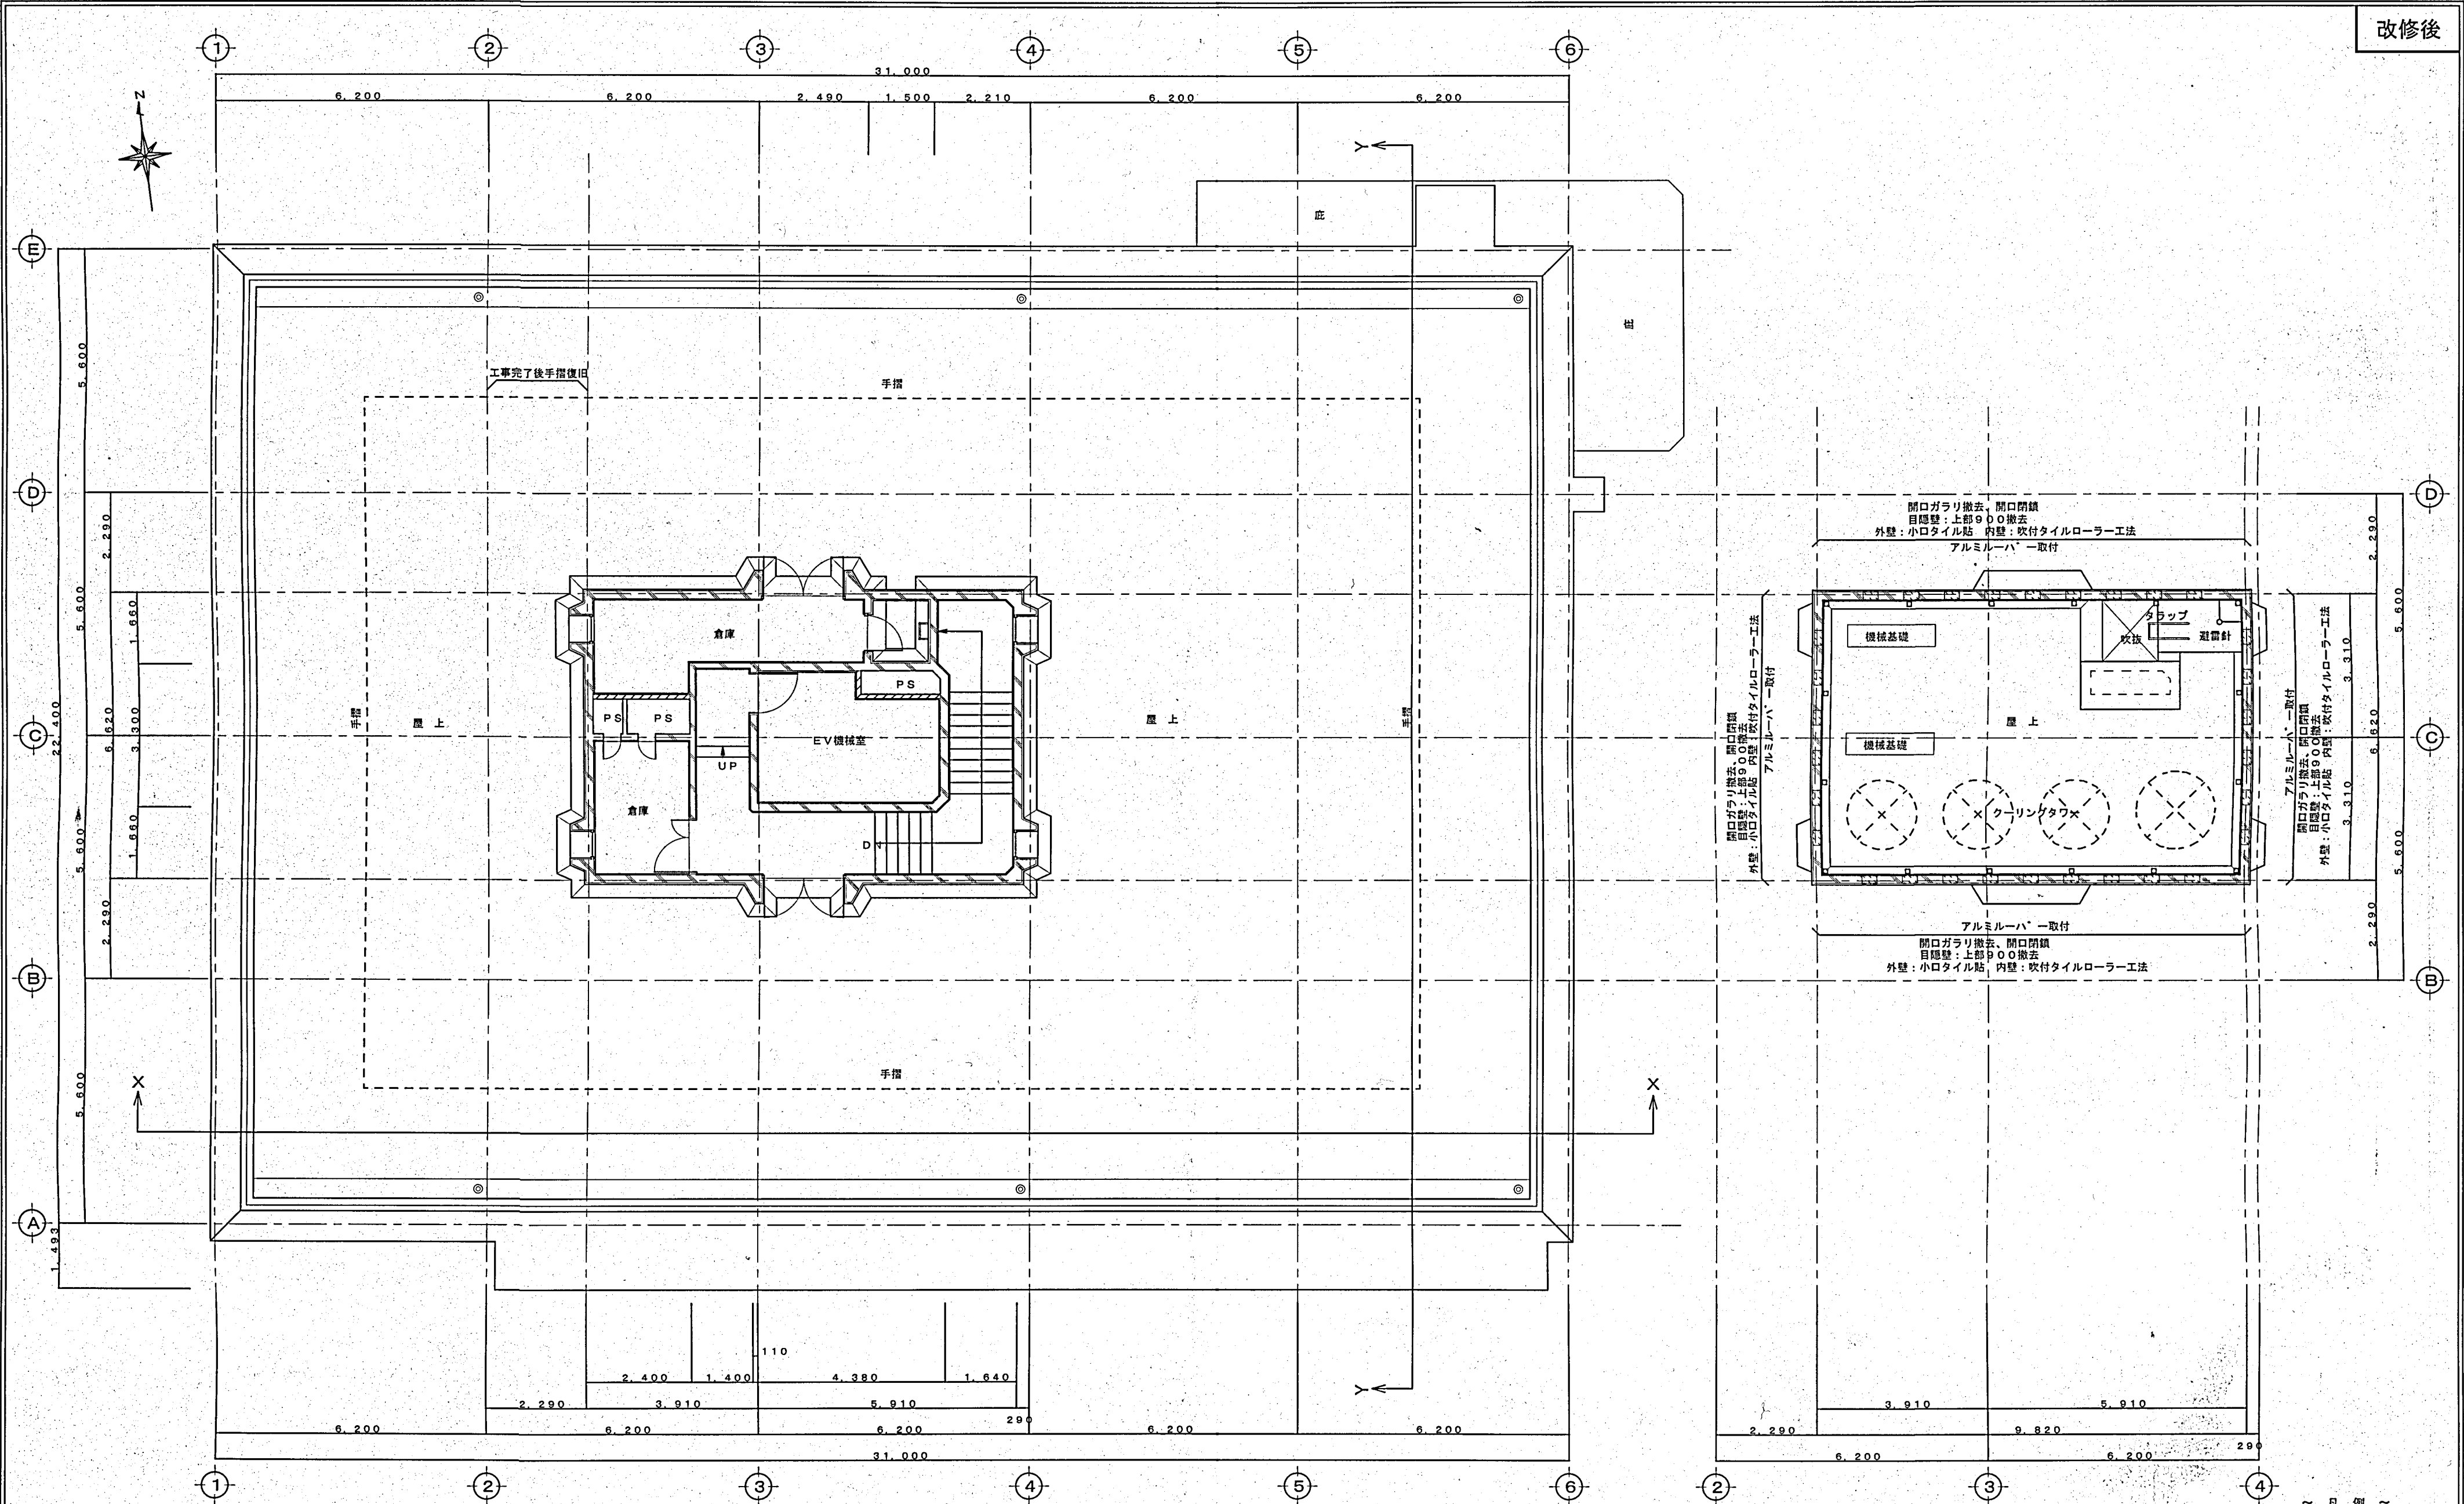

R階 平面図 1:100


PH階 平面図 1:100


~ 凡例 ~  
 ..... RC壁  
 zzzz ..... CB壁

 谷建設 株式会社	日付				工事名称	商工観光館本館耐震改修工事	竣工図	A
	縮尺	1:100	検	印	製図	図面名称	R・PH階 平面図 (改修後)	20 / 53




南 立面図 1 : 100

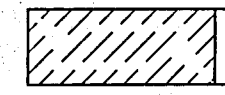 小ロタイル貼部分を示す


	 谷建設 株式会社	日付		工事名称 商工観光館本館耐震改修工事			竣工図	A
		縮尺	1 : 100	検	印	製図	図面名称	22 / 53
						立面図 1 (改修後)		



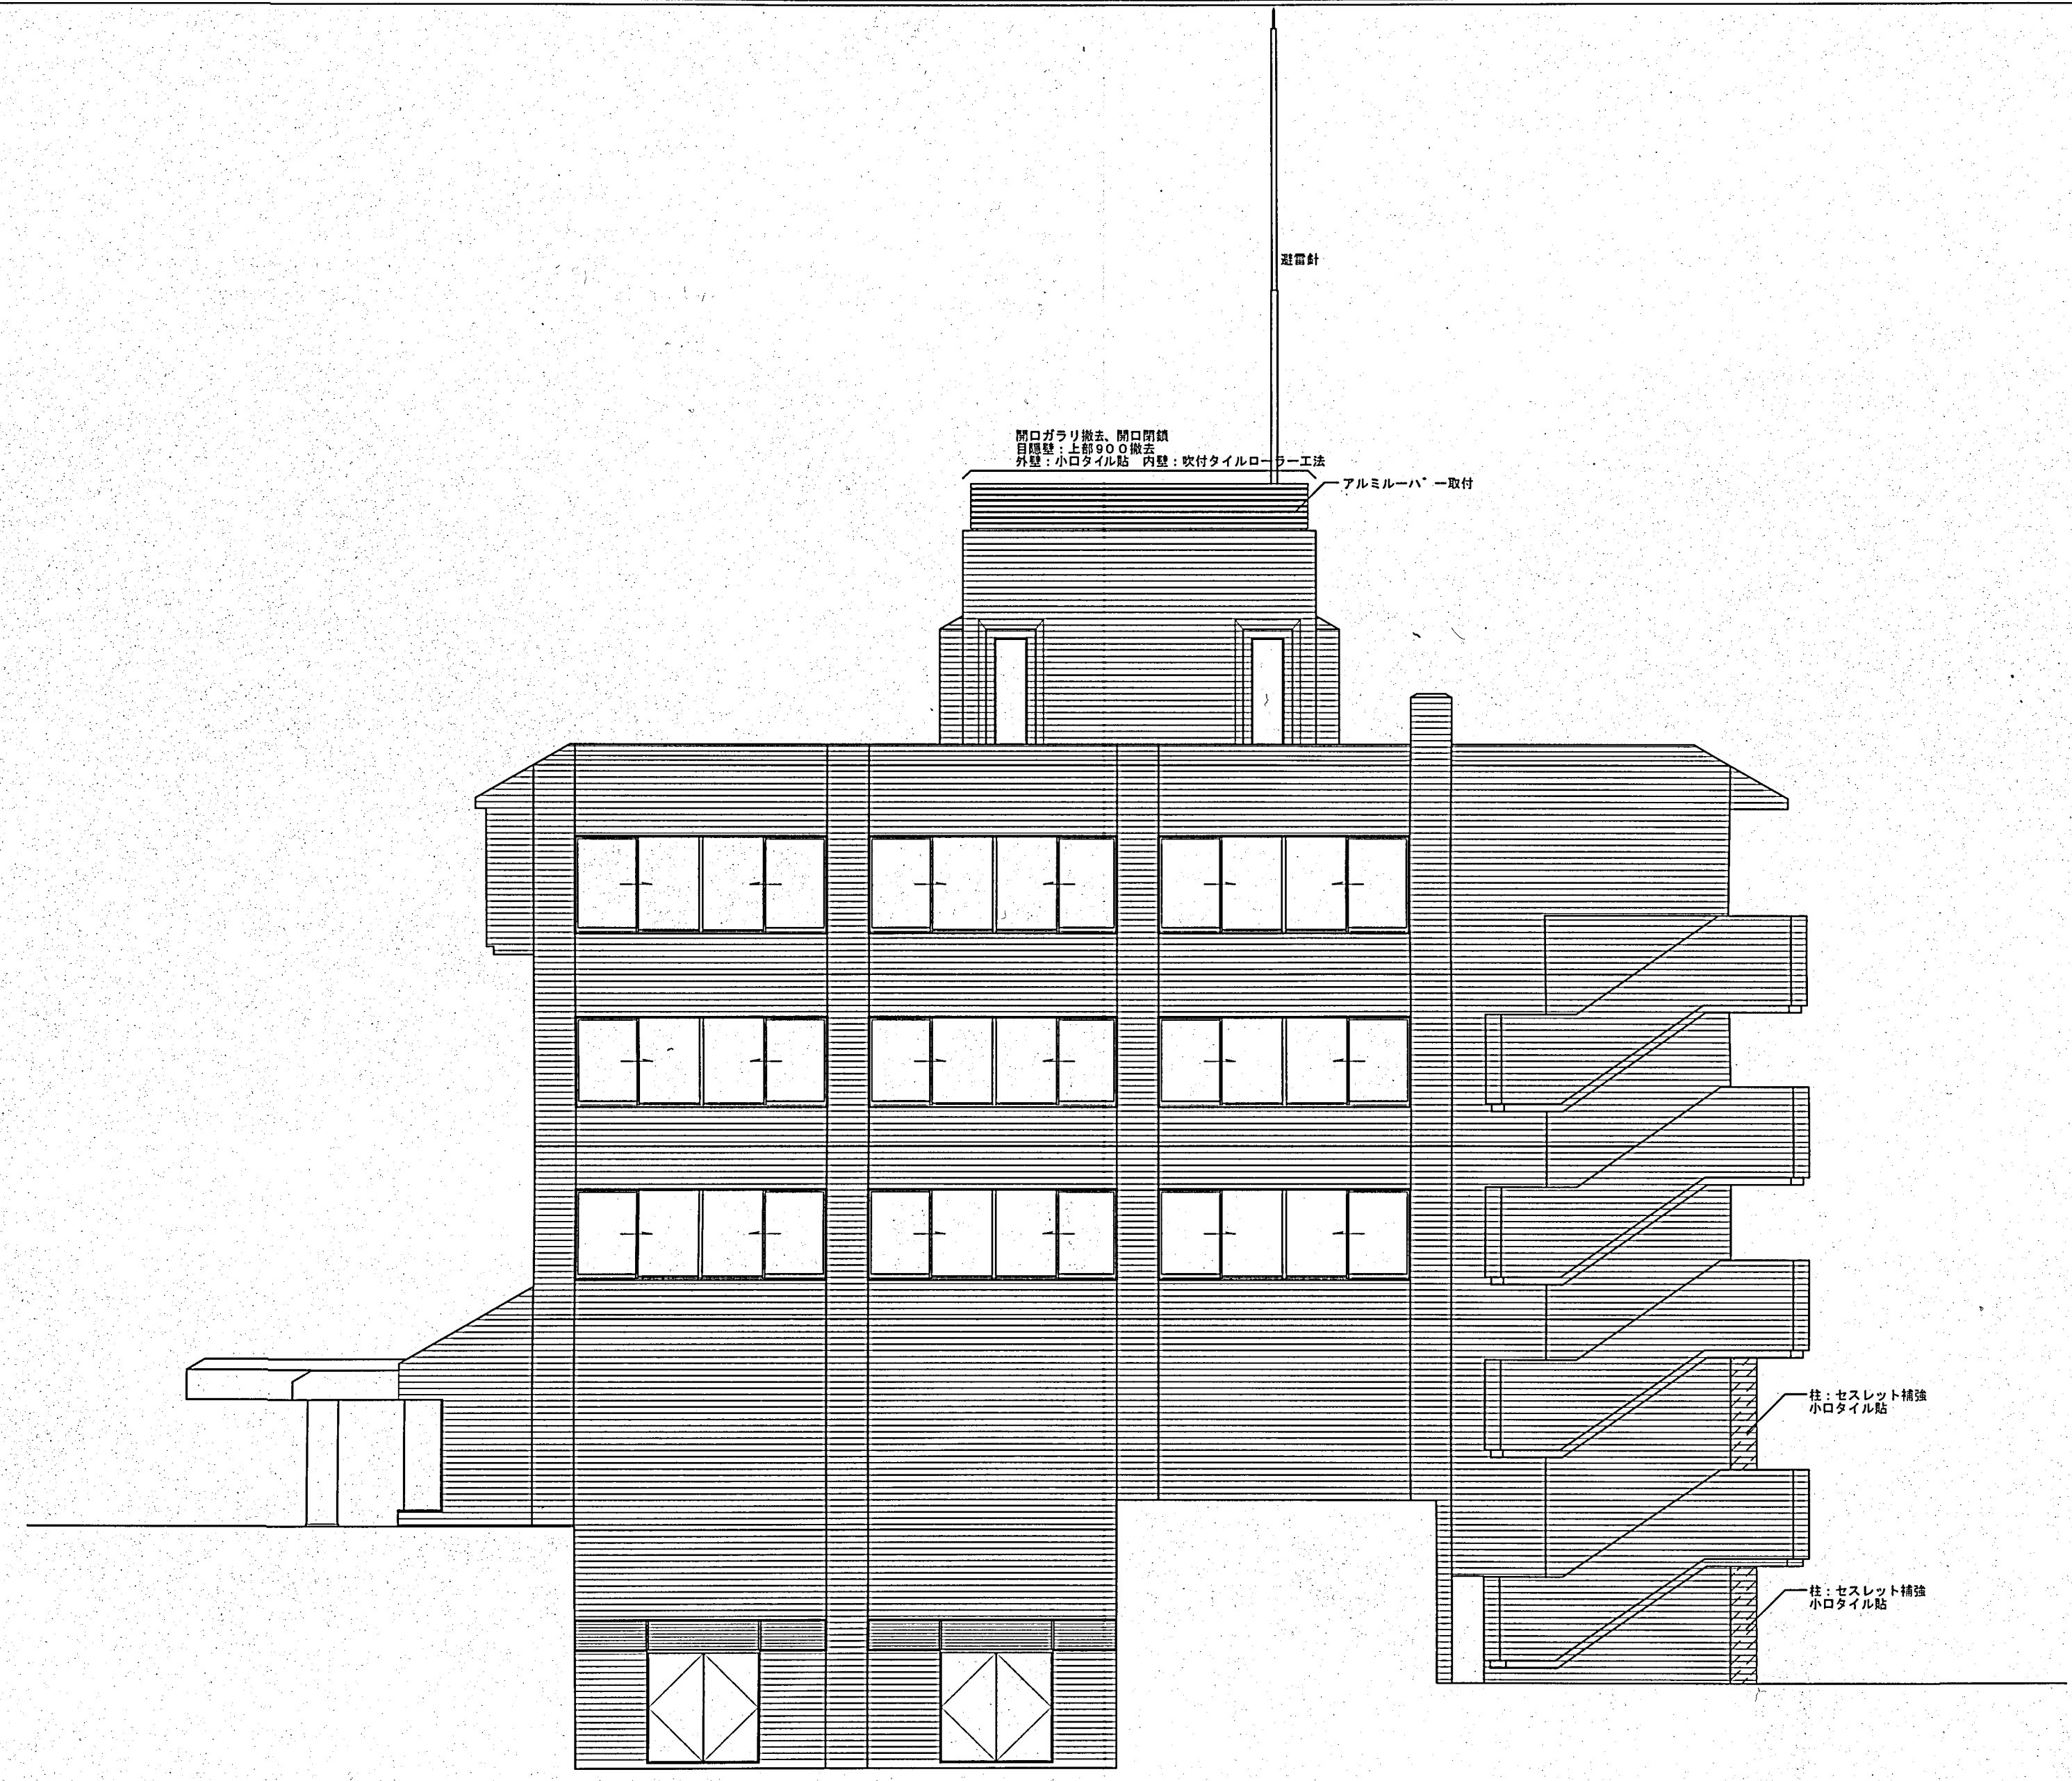

東 立面図 1:100

セスレット補強 小ロタイル貼


 谷建設 株式会社		日付				工事名称	竣工図	A
		縮尺	1:100	検	印	製図	商工観光館本館耐震改修工事	24
						図面名称	立面図2 (改修後)	53




避雷針

開口ガタリ撤去、開口閉鎖  
目隠壁：上部900撤去  
外壁：小ロタイル貼 内壁：吹付タイルローラー工法  
アルミルーバー取付

柱：セスレット補強  
小ロタイル貼

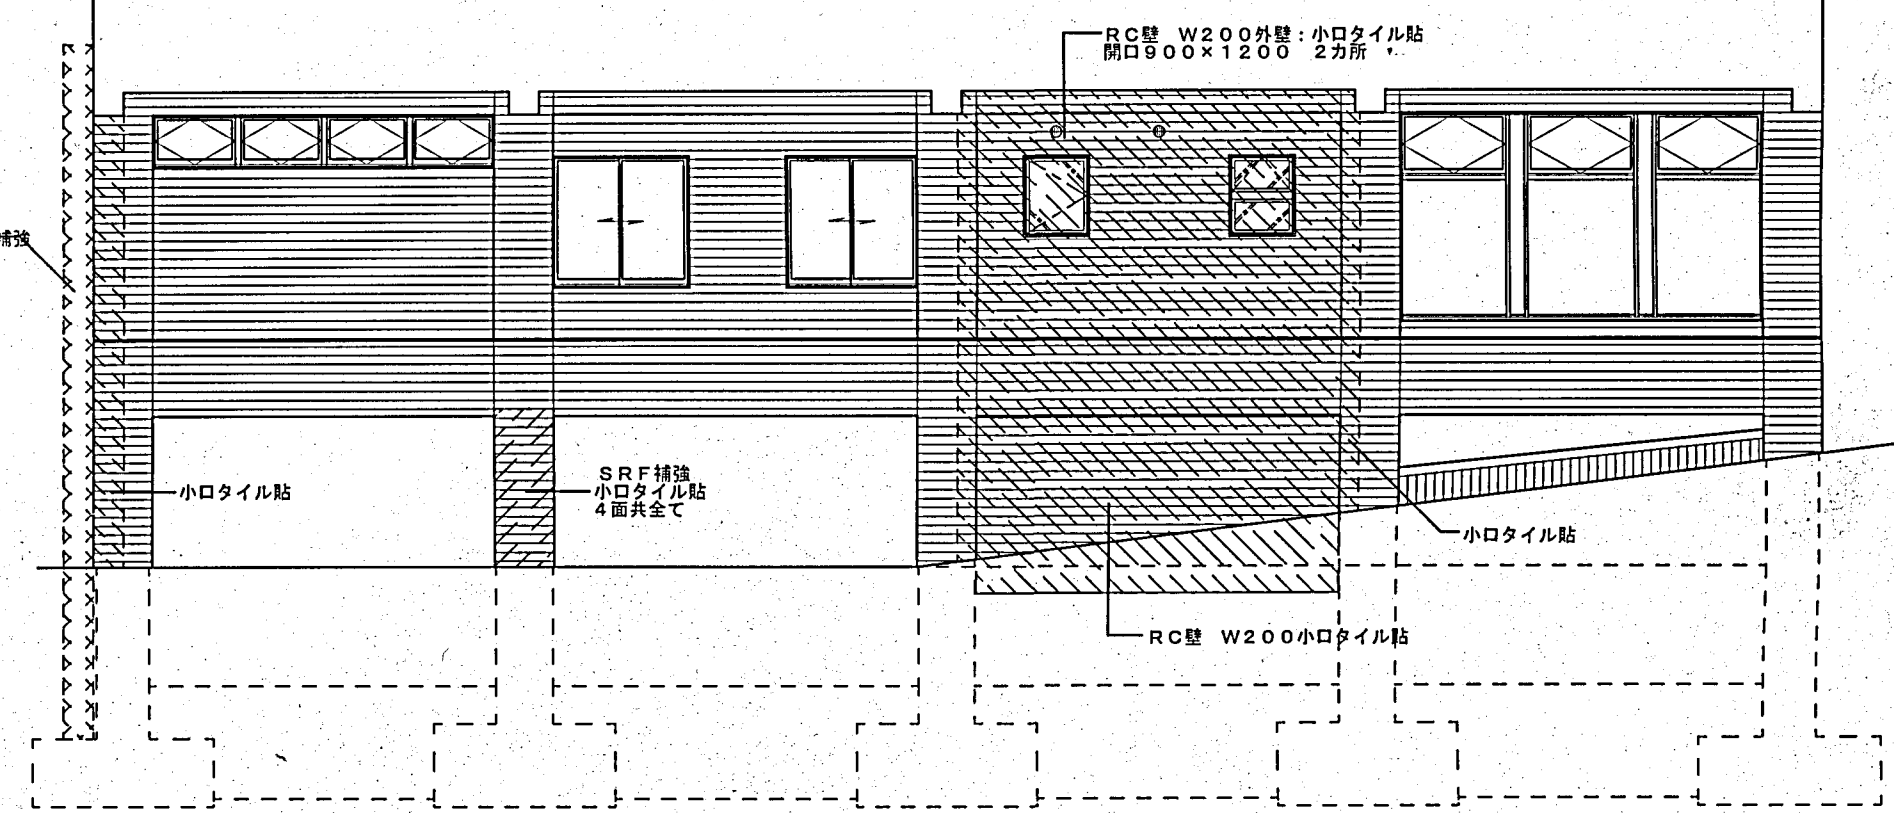


2通 立面図 1:100

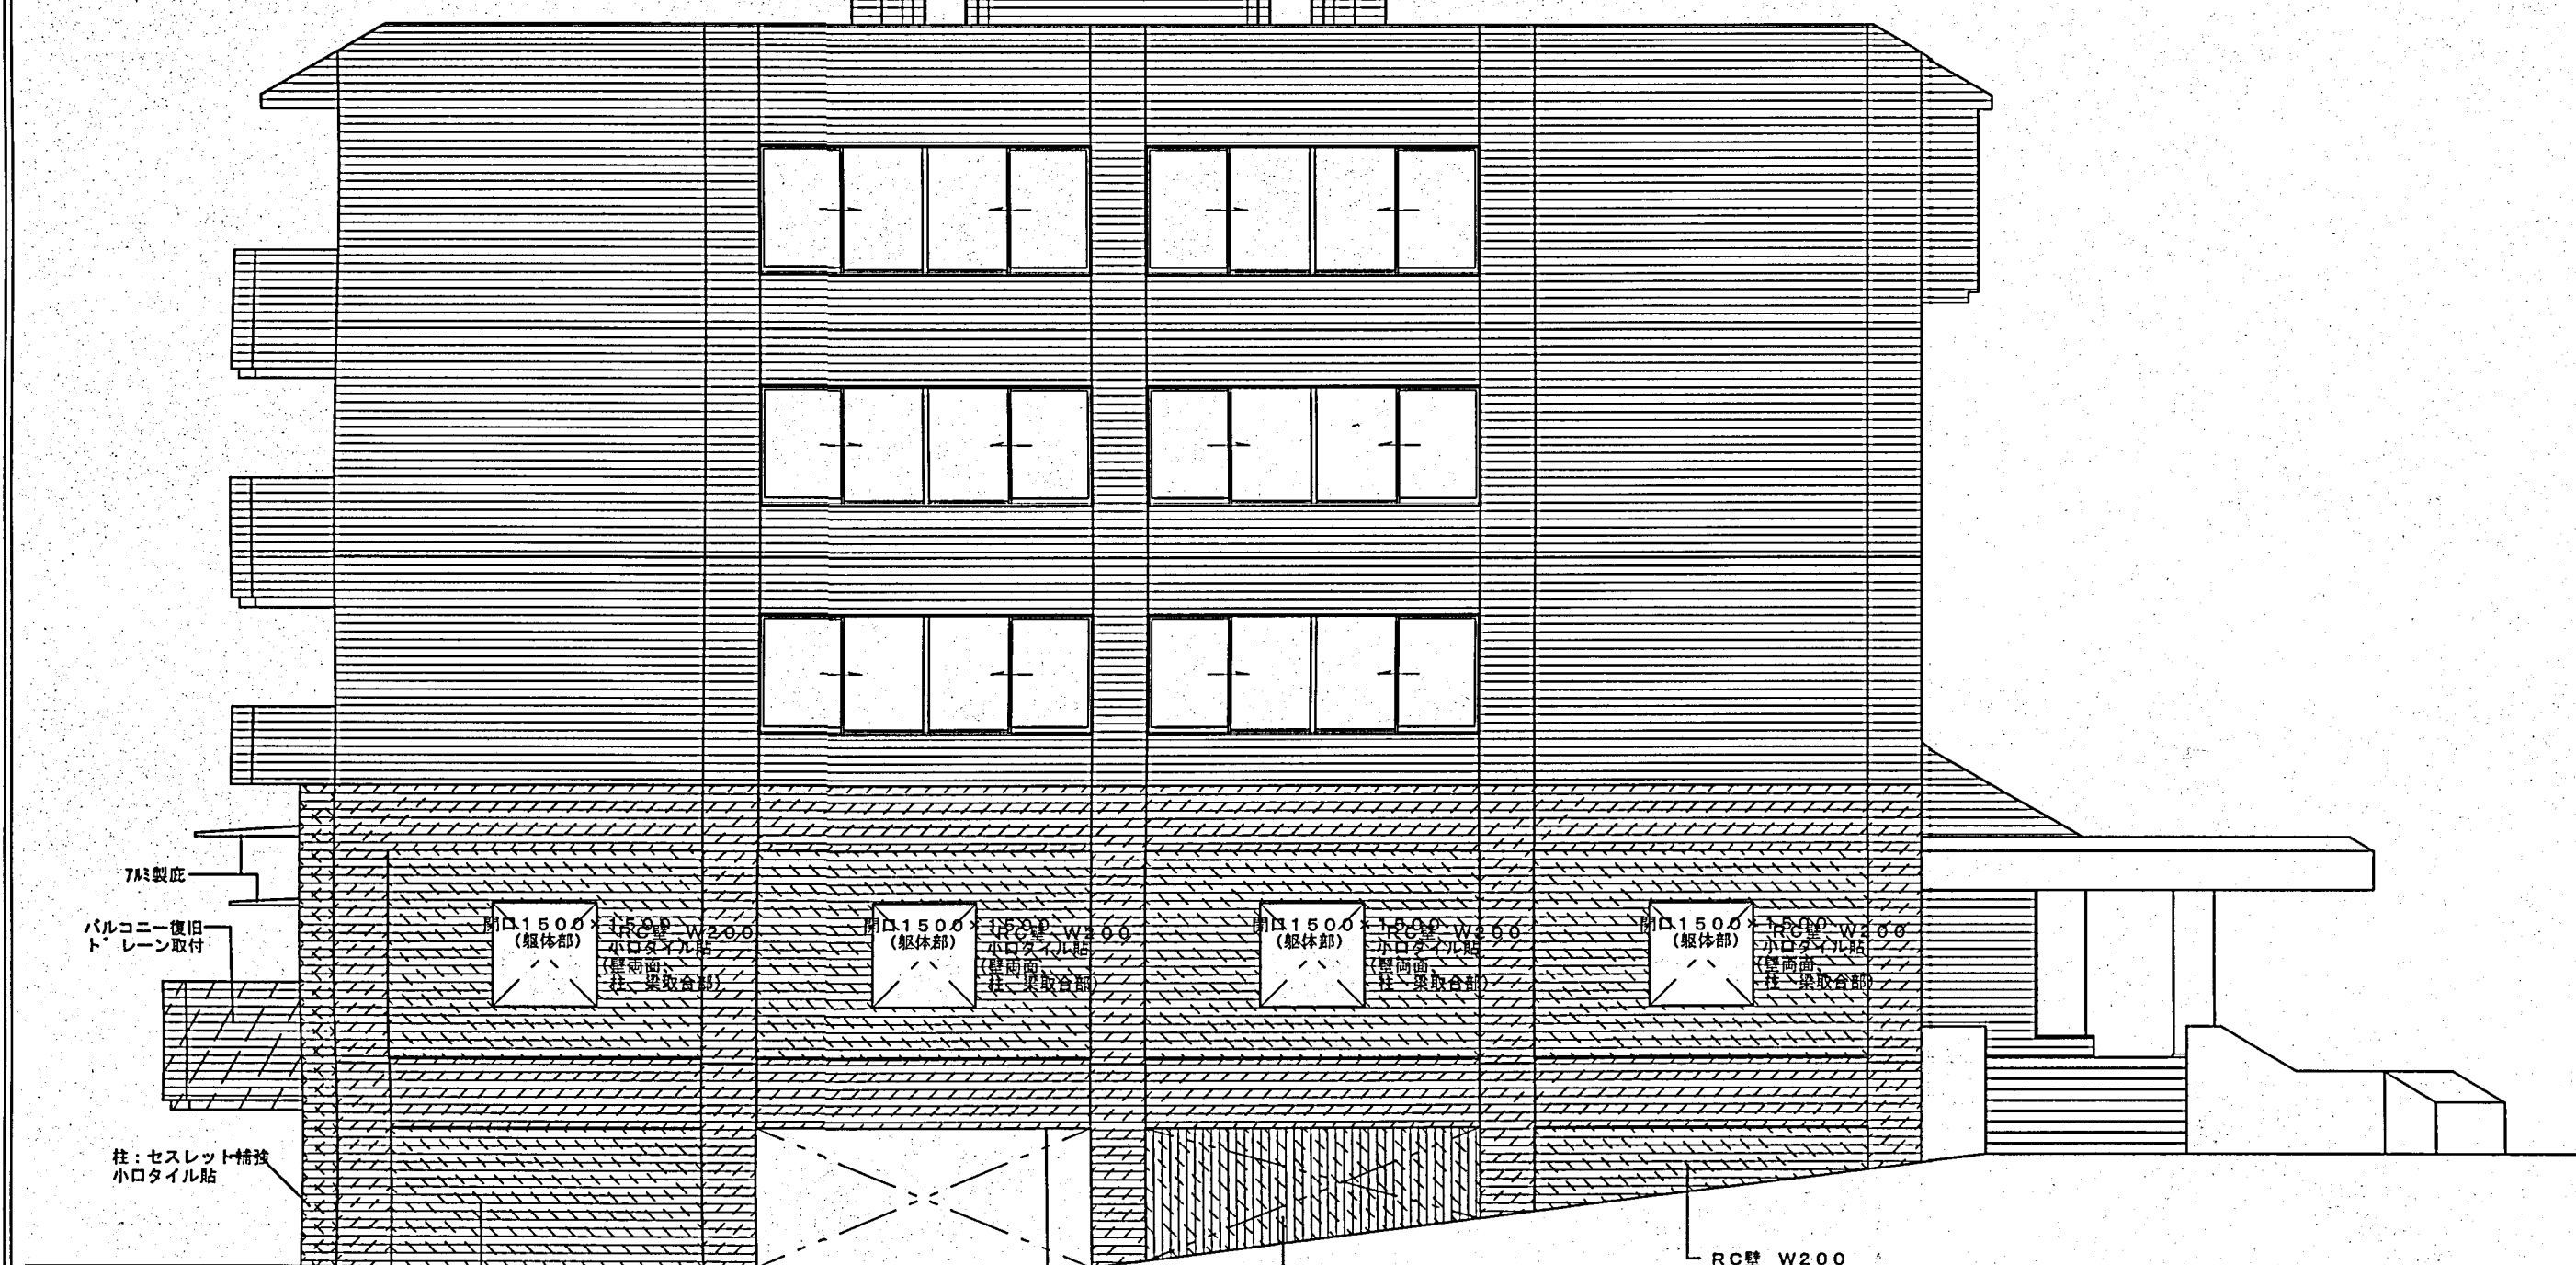

西 立面図 1:100


	撤去、復旧部分を示す
	RC壁 小ロタイル貼 (一部開口部付)
	小ロタイル貼部分を示す 特記部分SRF補強
	セスレット補強 小ロタイル貼


<p>谷建設 株式会社</p>	日付	工事名称 商工観光館本館耐震改修工事 竣工図			A	
	縮尺	1:100	検	印		製図
					図面名称	53
					立面図4 (改修後)	

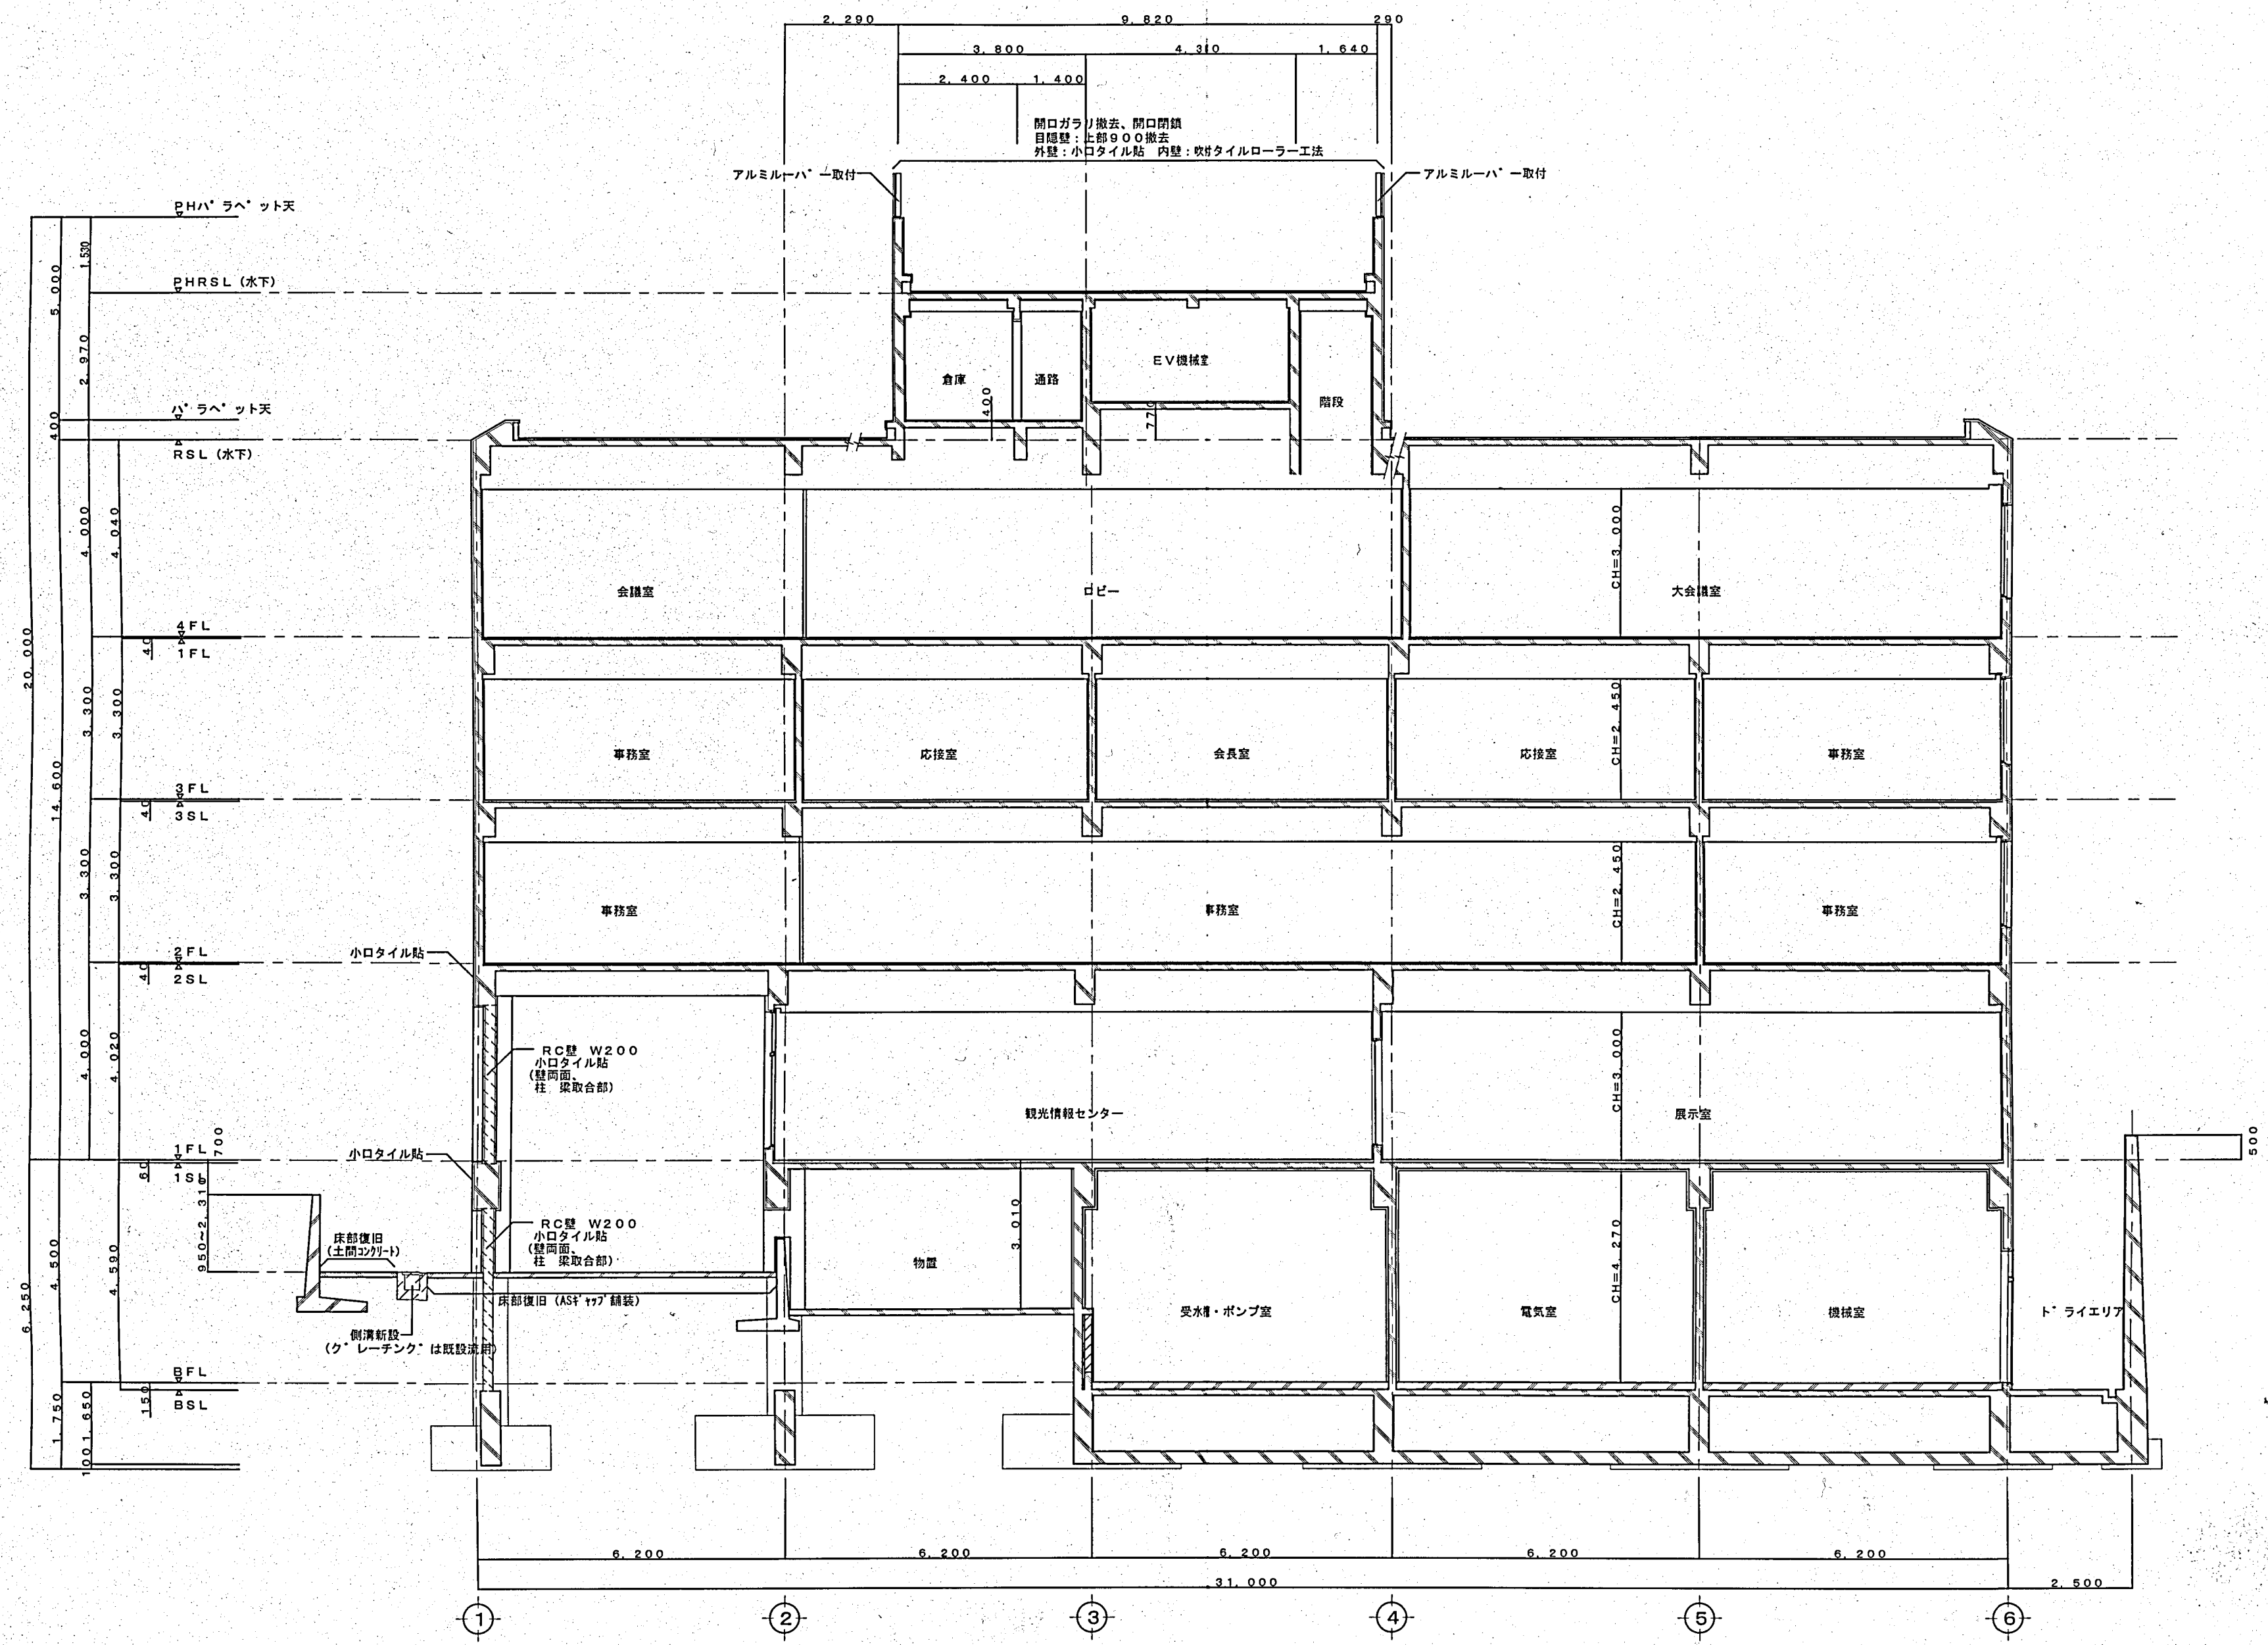

X-X 断面図 1:100


- ～ 凡例 ～
- · · · RC壁
  - · · · CB壁
  - · · · 軽鉄間仕切壁

 谷建設 株式会社	日付		工事名称 商工観光館本館耐震改修工事			竣工図	A	
	縮尺	1:100	検	印	製図		30	
			図面名称 断面図1 (改修後)					53

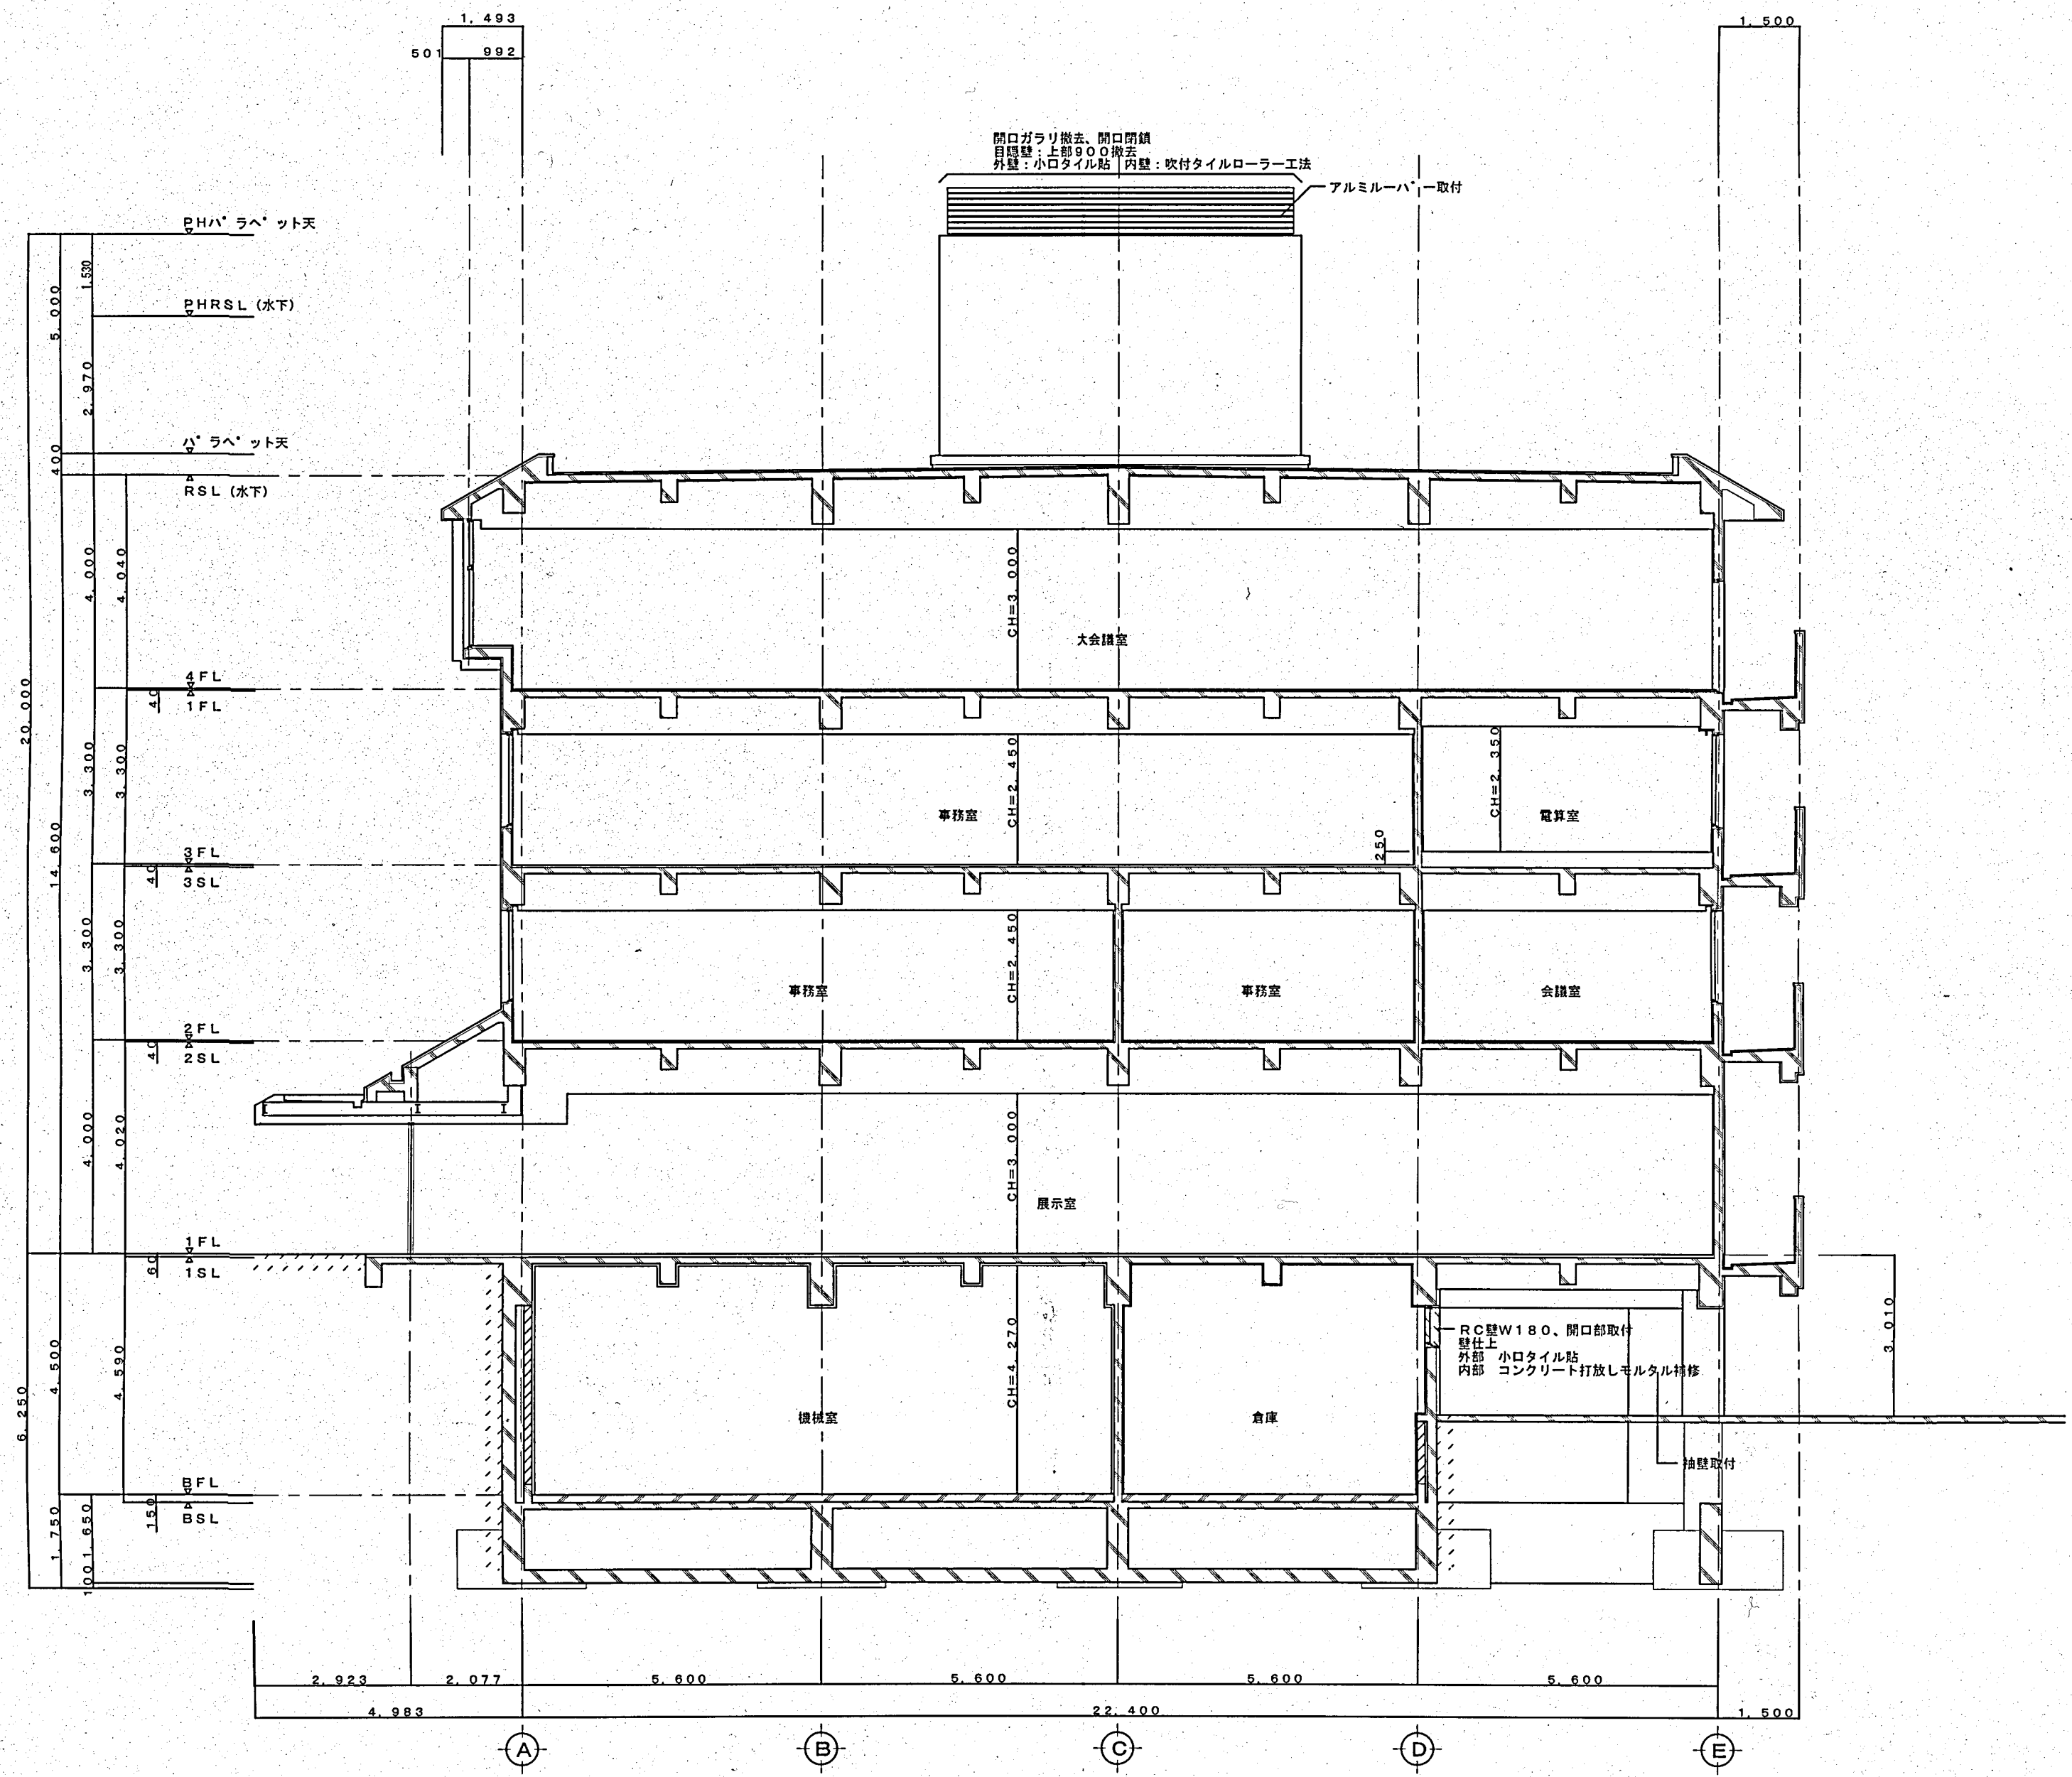

Y-Y 断面図 1:100

- ~ 凡例 ~
- RC壁
  - CB壁
  - 軽鉄間仕切壁

 谷建設 株式会社	日付	工事名称 商工観光館本館耐震改修工事			竣工図	A
	縮尺	1:100	検	印	製図	32
		断面図2 (改修後)				53