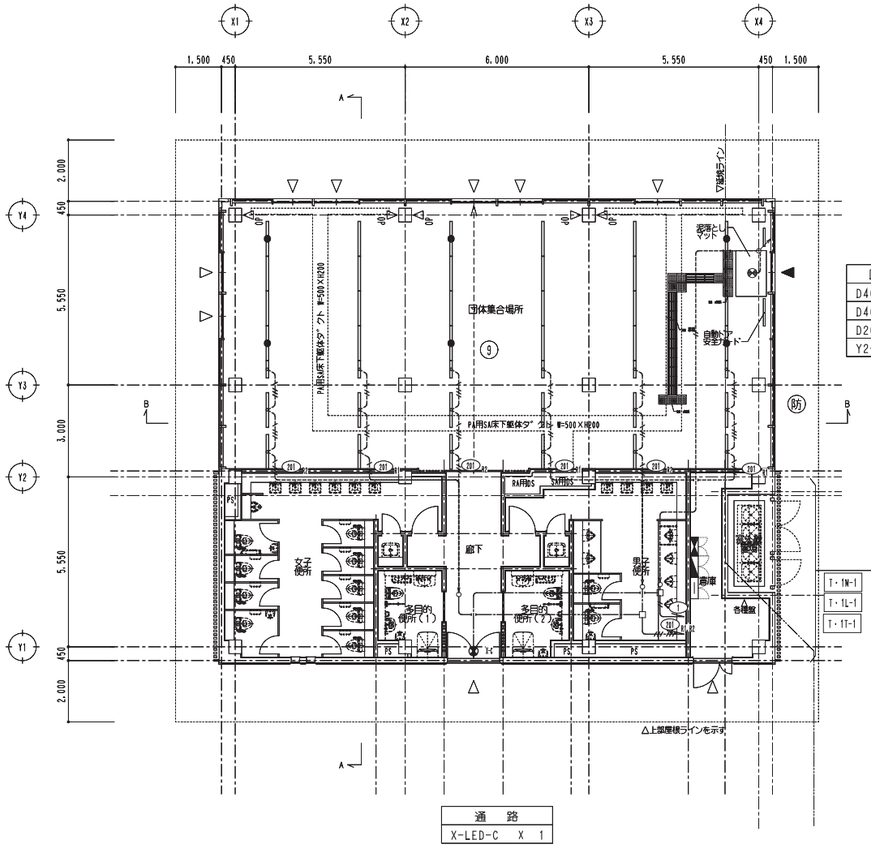

団体集合場所	
D40-LED	X 30
D40非-LED	X 6
D20-LED	X 6
Y2-LED-BL	X 1

通　路	
X-LED-C	X 1

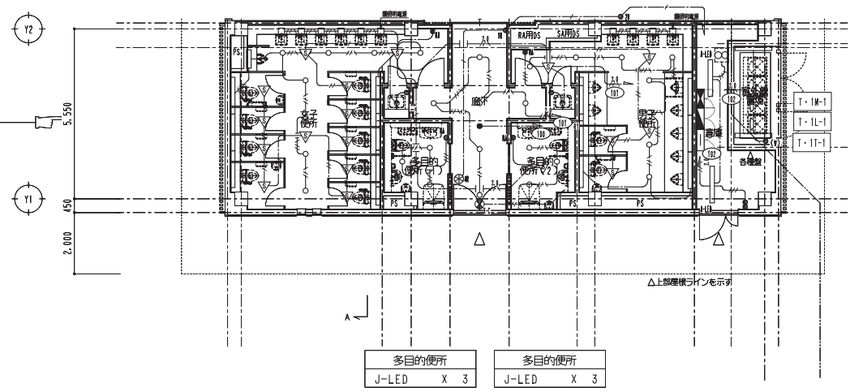

女子便所	
J-LED	X 8
T-LED-A	X 6
T-LED-B	X 2

通　路	
L-LED	X 6
V-LED	X 1
流し（SK）	
K'-LED	X 2

男子便所	
J-LED	X 8
T-LED-A	X 6

室外機置場	
H-LED	X 2

倉　庫	
A-LED	X 2

多目的便所	
J-LED	X 3

多目的便所	
J-LED	X 3

1 階平面図　1/100

1FL=O.P.66.40（1CL=1FL-50）
掘削限界=O.P.64.78=1FL-1.62

凡例

記号	名称
	電灯分電盤
	照明器具　（LED）
	ダウンライト　（LED）
	非常照明器具　（LED）
	避難口誘導灯　（LED）
	埋込スイッチ　1P15AX1
(W)	埋込スイッチ　1P15AX1　防滴プレート付
nR	リモコンスイッチ　（nは個数を示す）
nR	リモコングループスイッチ　（nは個数を示す）
N	人感センサー　親機　8A
	人感センサー　子機
	人感センサー　子機増設用子機
RA	操作ユニット　「連続」「切」「手動」切替付
	ライン照明　（LED）
	送風機　（機械工事）
	天井扇　（機械工事）
	二重天井内ころがし配線
	露出配管配線
	床埋込配管配線
	天井露出ステップル止め配線

注記

1．図中特記なき配管配線は下記とする。

	二重天井内	・	保護部分
EM・EEF1.6-2C	ころがし	・	PF(16)
EM・EEF1.6-3C	ころがし	・	PF(22)
EM・EEF1.6-2CX2	ころがし	・	PF(22)
EM・EEF1.6-3C+2C	ころがし	・	PF(22)
EM・EEF2.0-2C	ころがし	・	PF(16)
2.0 EM・EEF2.0-3C	ころがし	・	PF(22)
2.0 EM・EEF2.0-3C+2C	ころがし	・	PF(22)
EM・CPEE1.2-1P	ころがし	・	PF(16)
EM・IE1.6X2	—	・	E(19)
EM・IE1.6X3	—	・	E(19)
EM・IE1.6X4	—	・	E(25)
EM・IE1.6X5	—	・	E(25)

2．プルボックスは下記とする。
（S.W）は、ステンレス製、防水型を示す。
⊠ P1 － 150X150X150
⊠ P2 － 200X200X200
⊠ P3 － 300X300X200

3．図中「● RA」はH=1300の位置に取付の事。

竣工図
2017/12/28（平成29年）

訂正			訂正		

監理技術者	現場代理人		日付	平城宮跡歴史公園朱雀大路西側地区飲食・交流棟、観光案内・物販棟、団体集合施設及びターミナルシェルター新築工事（電気設備工事）	整理番号 No.
				団体集合施設　電灯設備　1階平面図	E-102