レストラン	
A	179.900 m²
L	72.625 m²
V	28.353 m²
S	11.232 m²

前室	
A	3.688 m²
L	—
V	—
S	告1436-四-ニ-2

カフェ	
A	123.495 m²
L	72.625 m²
V	28.353 m²
S	8.674 m²

レストラン厨房	
A	76.482 m²
L	非常用照明
V	機械換気
S	告1436-四-ニ-4

カフェ厨房	
A	34.694 m²
L	非常用照明
V	機械換気
S	告1436-四-ニ-4

共用通路	
A	123.961 m²
L	31.077 m²
V	15.318 m²
S	消防設備安全検査法により除外

交流コーナー（2）	
A	51.334 m²
L	48.178 m²
V	25.822 m²
S	9.360 m²

多目的便所（1）	
A	5.676 m²
L	—
V	—
S	告1436-四-ニ-2

多目的便所（2）	
A	5.574 m²
L	—
V	—
S	告1436-四-ニ-2

女子便所	
A	30.471 m²
L	—
V	—
S	告1436-四-ニ-2

男子便所	
A	26.533 m²
L	—
V	—
S	告1436-四-ニ-2

倉庫	
A	19.440 m²
L	—
V	—
S	告1436-四-ニ-2

遣唐使船解説コーナー	
A	55.236 m²
L	8.414 m²
V	2.853 m²
S	告1436-四-ニ-4

交流コーナー（1）	
A	163.755 m²
L	73.423 m²
V	34.382 m²
S	消防設備安全検査法により除外

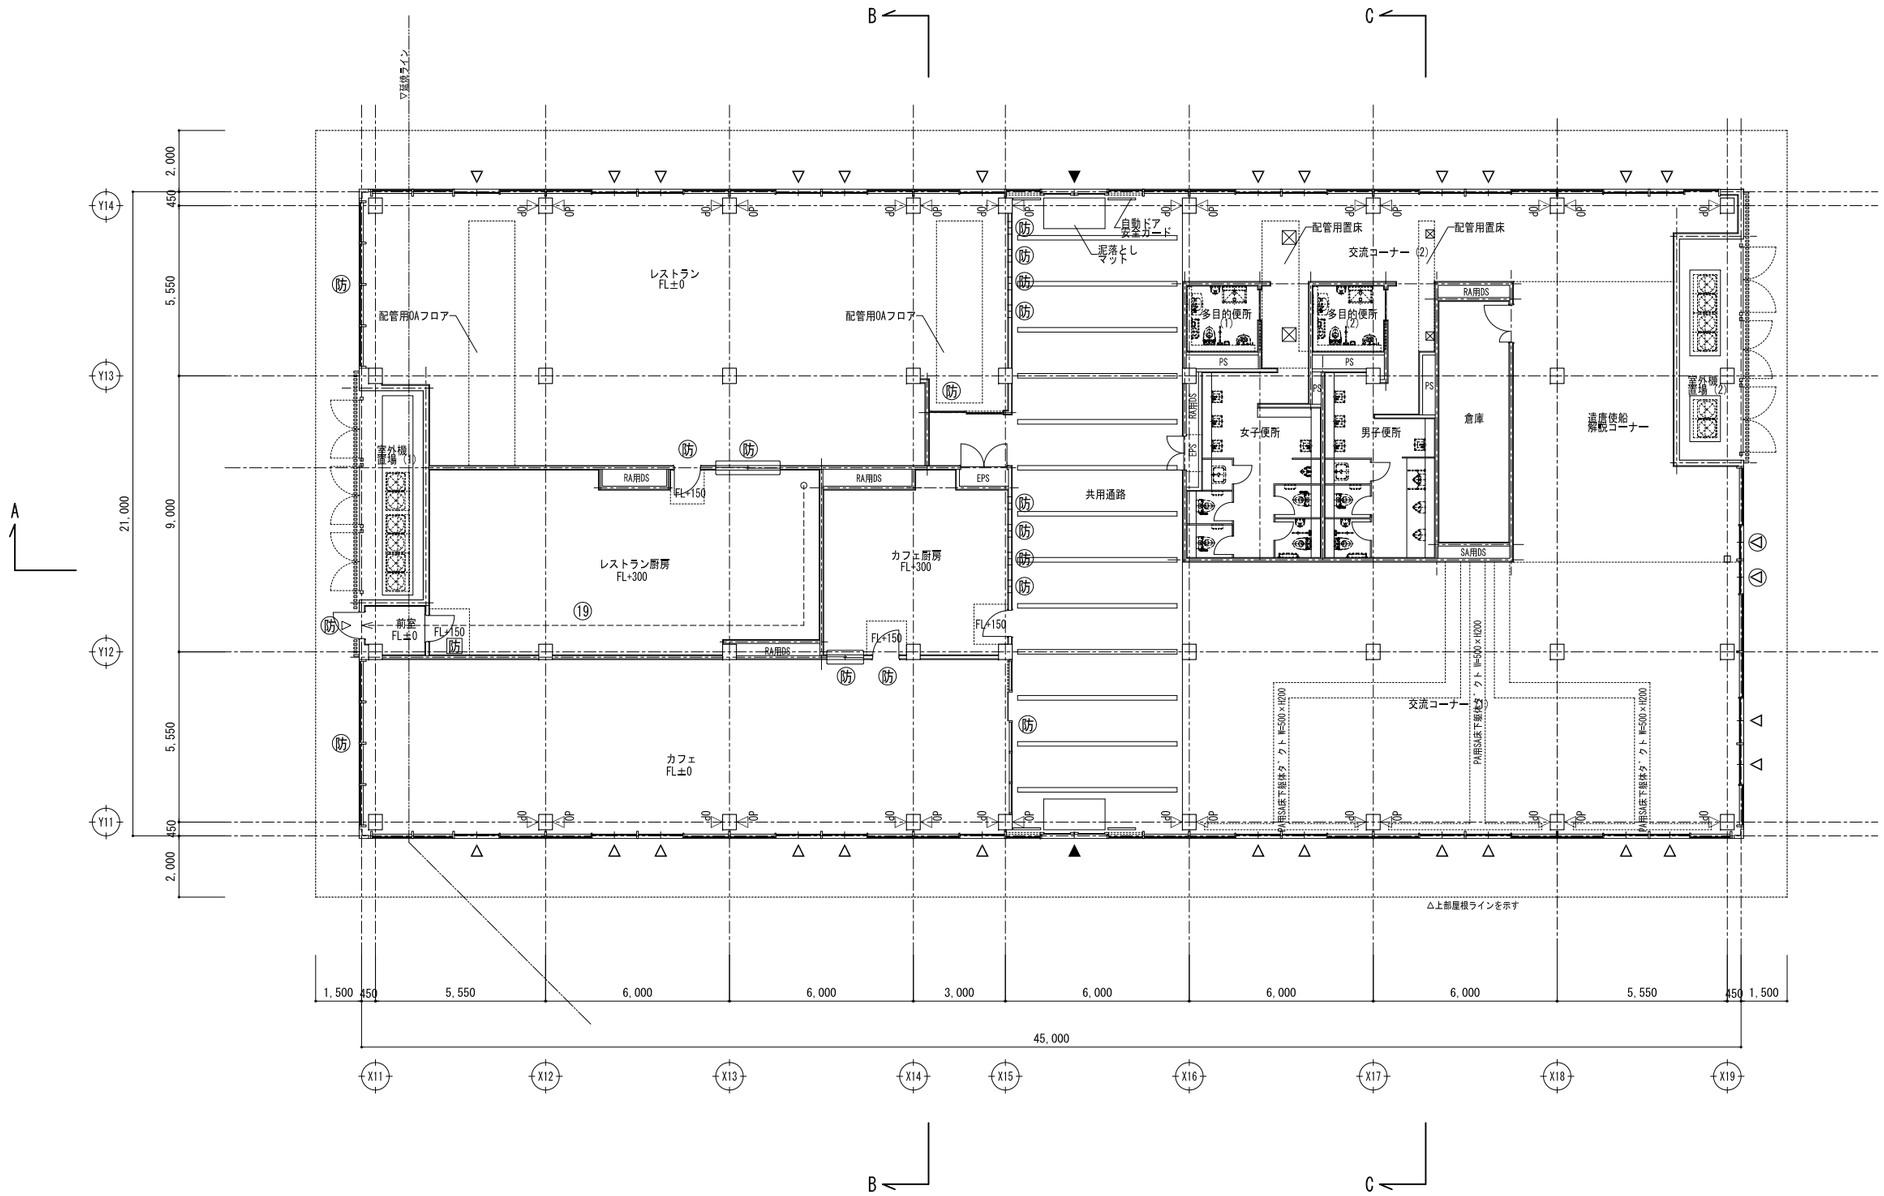

凡例

——	防火区画	△	外部出入口（手動）
- - - -	避難経路	▲	外部出入口（自動）
55	居室からの歩行距離（≦100m）	△	外部出入口（ハンガードア）
防	法第2条九の二ロによる防火設備		
防	法第2条九の二ロによる防火設備（遮煙性能を有するもの）		
△OP	排煙オペレーター位置を示す。（ハンドル高さ800以上H1500以下）		

床面積	割合	建具名	W	H	数量	有効面積	有効合計		必要面積	結果
945,000	1/30	CW/IK1	1.30	2.195	14	39.94	78.55	>	31.50	∴有窓階（消防）
		CW/IK1	1.15	2.195	2	5.04				
		CW/IK2	1.30	2.195	11	31.38				
		CW/IK2	1.00	2.195	1	2.19				

平面図

GL=1FL=T.P.66.40

室外機基礎リスト

設置場所	機器	L	W	H	数量
室外機置場（1）	空調室外機	6,460	970	200	1
室外機置場（2）	空調室外機	2,703	970	200	1
室外機置場（2）	空調室外機	1,445	970	200	1

竣工図

2017/11/1(平成29年)

記事											

G M		確認番号	日付 2015/12	平城宮跡歴史公園朱雀大路西側地区飲食・交流棟、観光案内・物販棟、団体案内施設及びターミナルシェルター新築工事　設計図	設計番号 158507
T M		担当	縮尺 A1:1/100 A3:1/200	【飲食・交流施設】平面図	図面番号 A-020　訂正