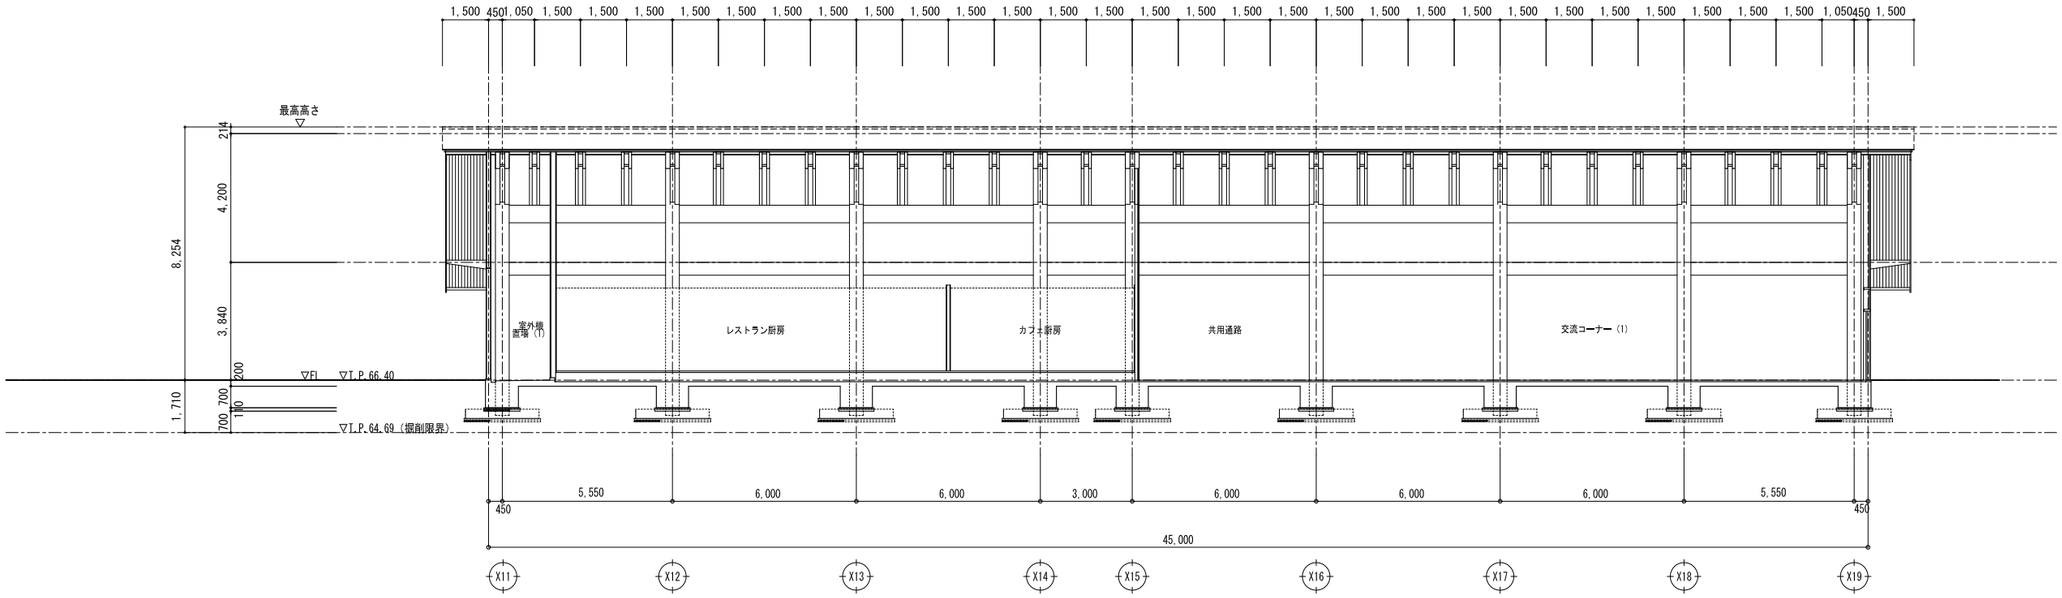

A-A断面図

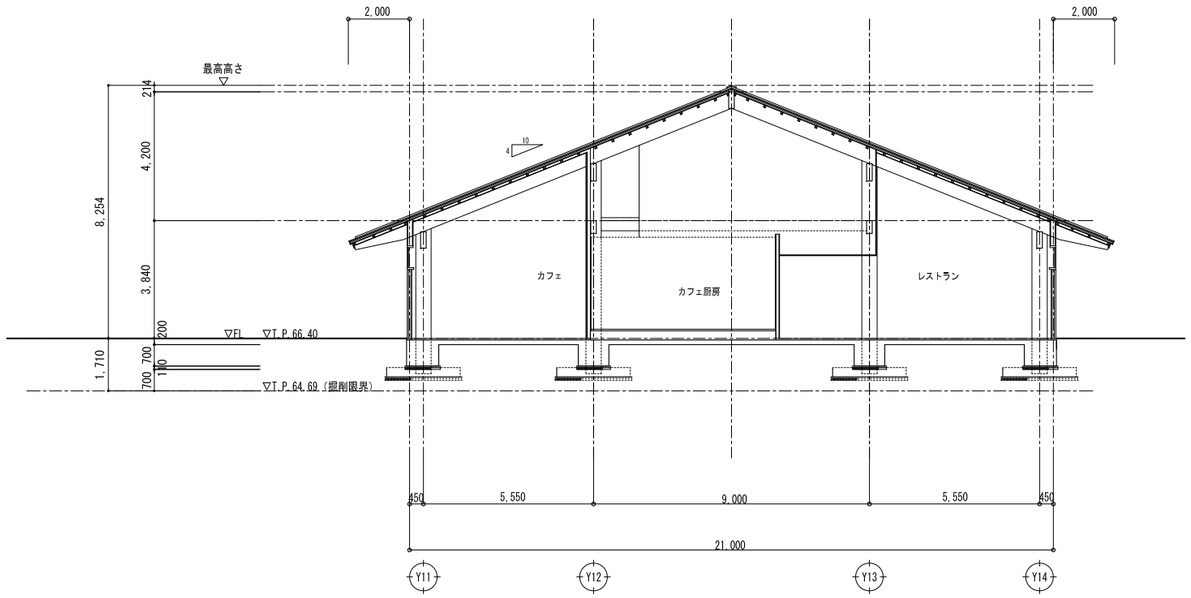

B-B断面図

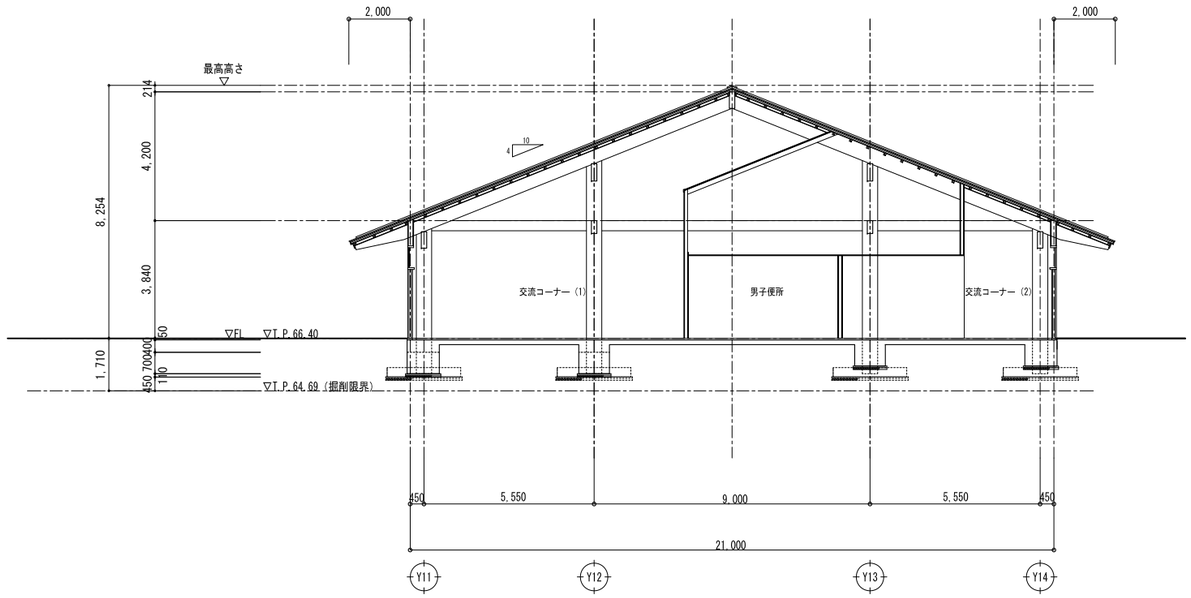

C-C断面図

竣工図

2017/11/1(平成29年)

記事													
									日付	2015/12	平城宮跡歴史公園朱雀大路西側地区飲食・交流棟、観光案内・物販棟、団体集会施設及びターミナルシェルター新築工事　設計図	図名	158507
									縮尺	A1:1/100 A3:1/200	【飲食・交流施設】断面図	図面番号	A-022

訂正